



Situatie - Sectie 03-1/4
(schaal 1:1000)

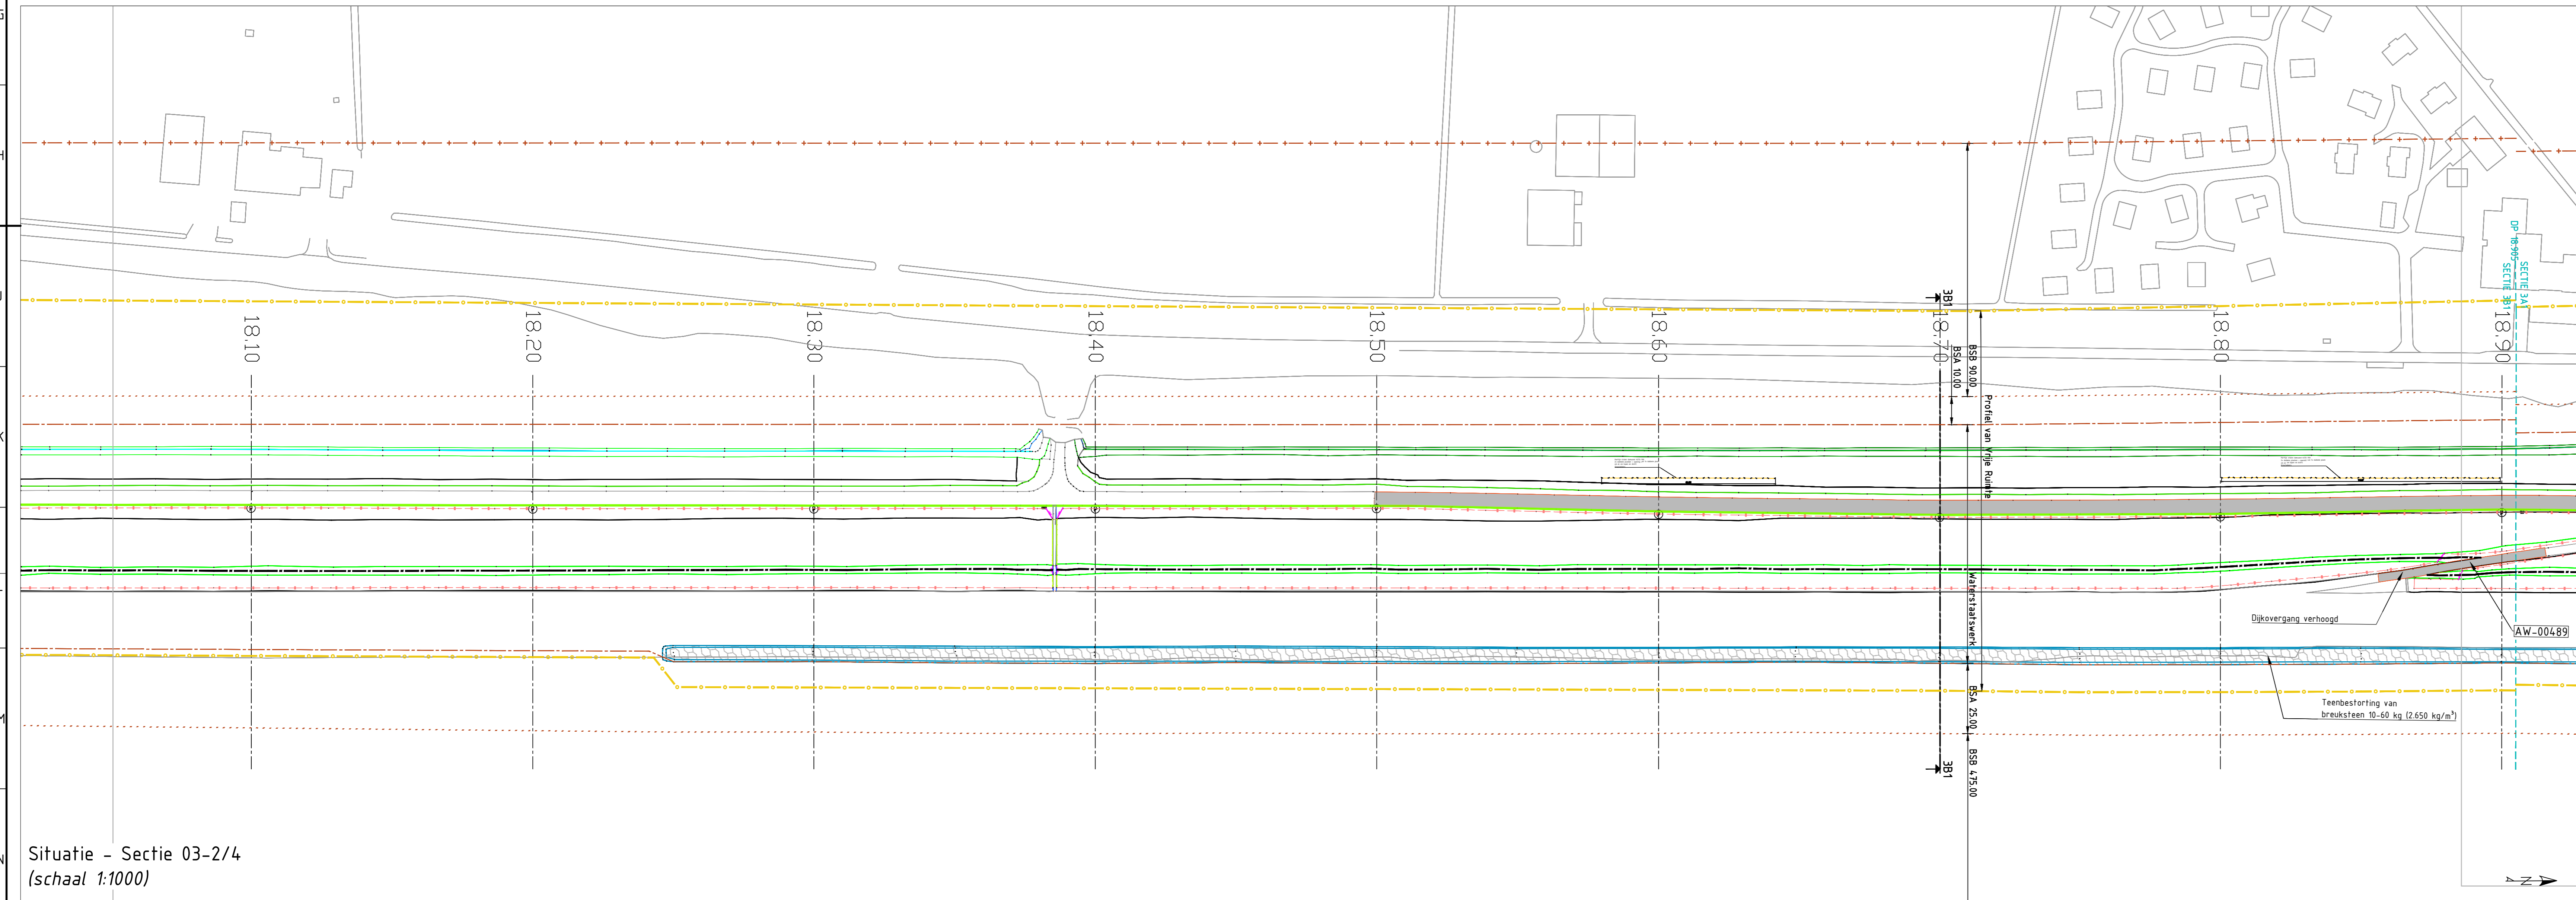


Situatie - Sectie 03-2/4
(schaal 1:1000)

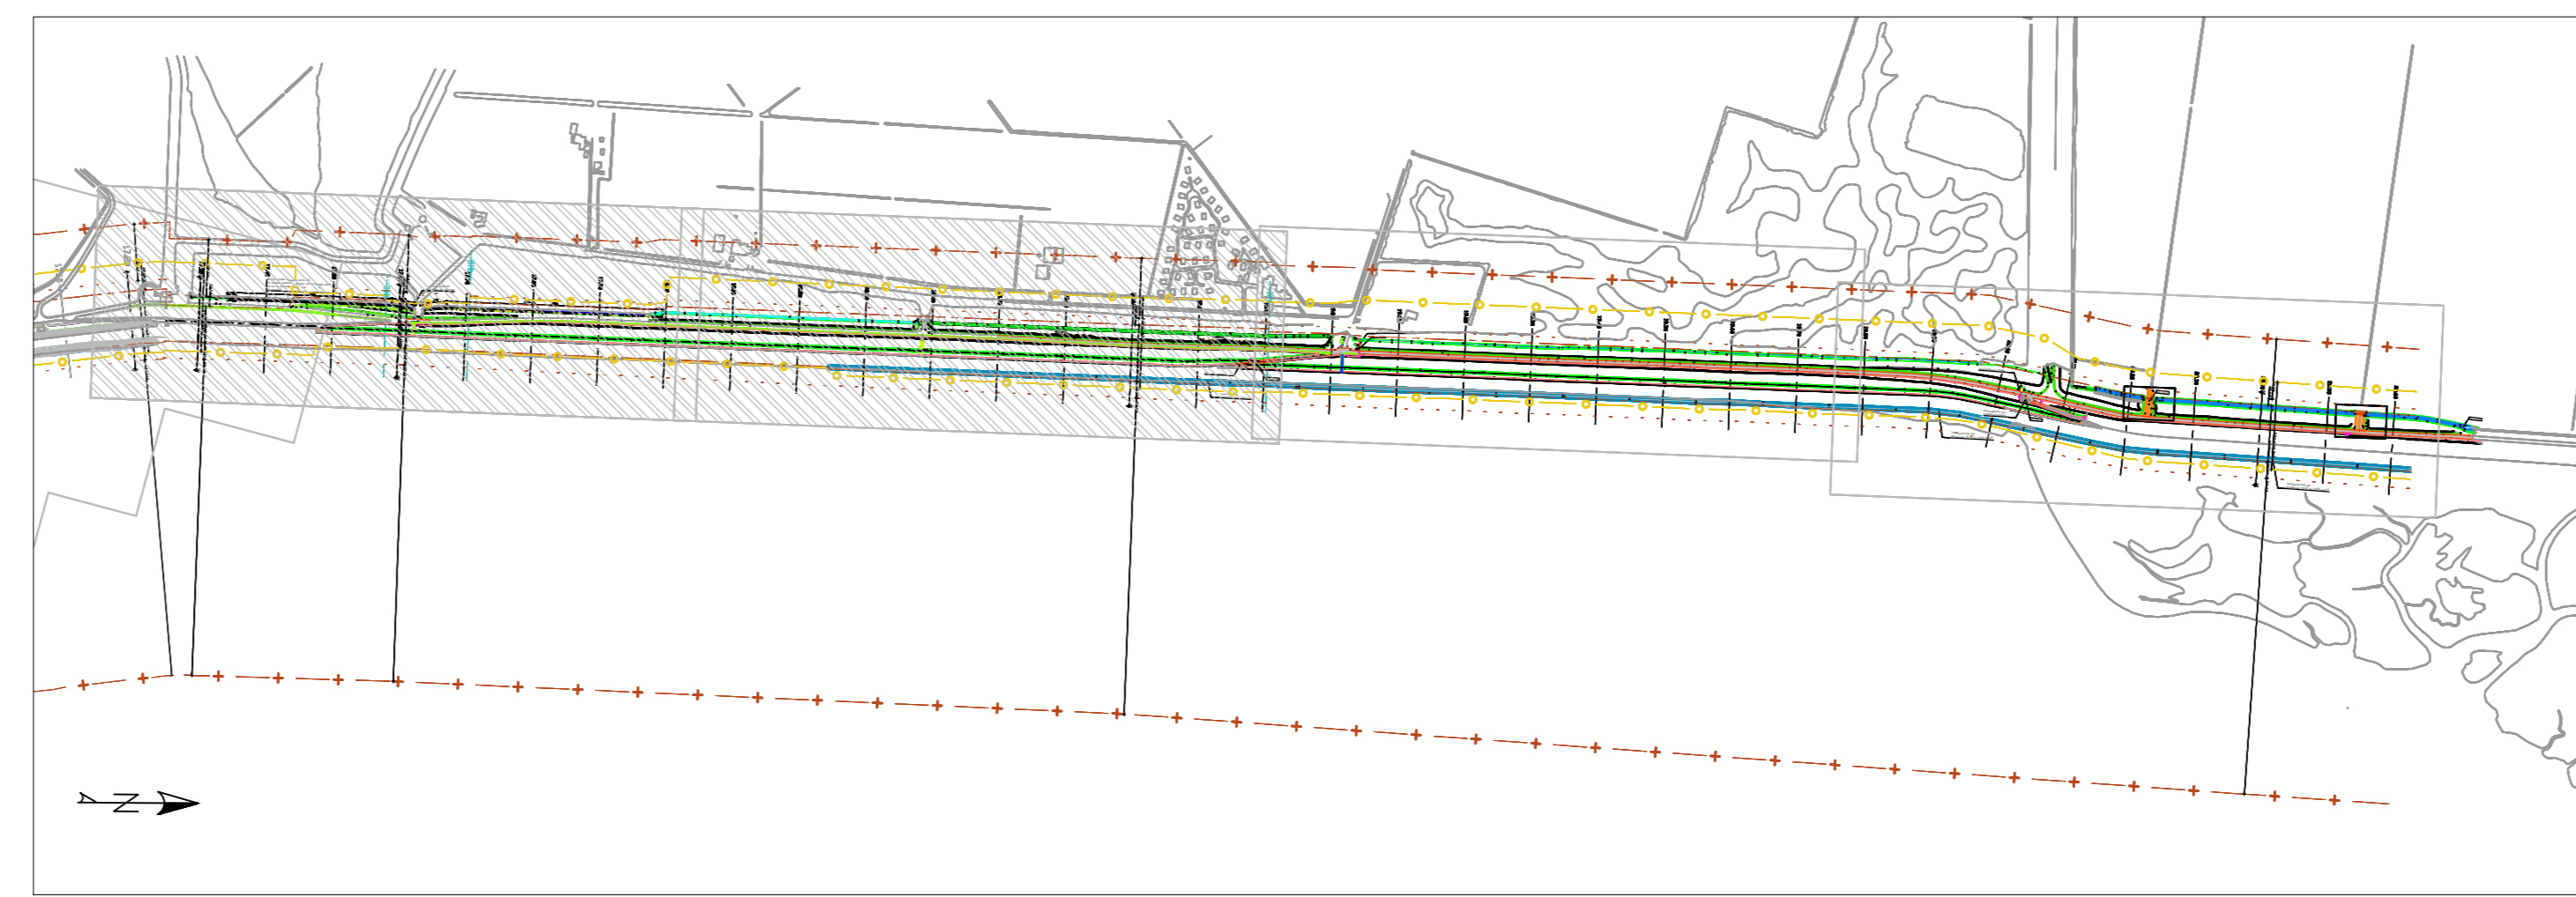

LEGENDA

SITUATIE AS-BUILT	ARCERING SITUATIE	ARCERING DWARSPROFIEEL
LEEFLAAG	N.V.T.	N.V.T.
OSA 14/20		
WAB		
KLEI, cat. 2	N.V.T.	
KLEI, cat. 1	N.V.T.	
STALEN DAMWAND, hartlijn	N.V.T.	
STALEN DAMWAND	N.V.T.	
FRESASFALT ALS HALFVERHARDING		N.V.T.
ASFALTVERHARDING, 0,12 M		
STELCONPLAAT (t.b.v. vogelinformatiehut)		N.V.T.
BREUKSTEEN 10-60 kg (2.650 kg/m ³)		
DUKER, GEWAPEND BETON	N.V.T.	N.V.T.
BESCHOENING, HOUT	N.V.T.	N.V.T.
WATERLIJN	N.V.T.	N.V.T.
INSTEK WATERGANG	N.V.T.	N.V.T.
AFRASTERING (20)	N.V.T.	N.V.T.
POORT (20)	N.V.T.	N.V.T.
LEEFLAAG, KRUIJN	N.V.T.	N.V.T.
LEEFLAAG, TEEN	N.V.T.	N.V.T.
GRASBETONSTEEN	N.V.T.	N.V.T.
SCHRIKHEK (nvo)	N.V.T.	N.V.T.
OPSLUITBAND 100x200MH	N.V.T.	N.V.T.
TRAP	N.V.T.	N.V.T.
LEUNING (trap)	N.V.T.	N.V.T.
10.10 MAATGEVEND PROFIEL	N.V.T.	N.V.T.
ASLIJN DIJKLICHAAM	N.V.T.	N.V.T.
PROFIEL VAN VRIJE RUIMTE	N.V.T.	N.V.T.
BESCHERMINGSZONE A	N.V.T.	N.V.T.
BESCHERMINGSZONE B	N.V.T.	N.V.T.
WATERSTAATSWERK	N.V.T.	N.V.T.
DJKPAAL (over / verplaatsst)	N.V.T.	N.V.T.
BEWEGWIJZER (therplaatsst)	N.V.T.	N.V.T.
STRAATNAAMBORD (therplaatsst)	N.V.T.	N.V.T.
VERKEERSBORD (therplaatsst)	N.V.T.	N.V.T.
KUNSTSTOP PAAL, knooppuntenroute	N.V.T.	N.V.T.
BETONNEN PICKNIKTAFEL	N.V.T.	N.V.T.
SYSTEMEGRENS	N.V.T.	N.V.T.
SITUATIE BESTAAND	ARCERING SITUATIE	ARCERING DWARSPROFIEEL
GBKN, (BESTAAND)	N.V.T.	N.V.T.
TEENSCHOT, (BESTAAND)	N.V.T.	N.V.T.

SCHAAL 1:1000
0 10 20 30 40 50


Versterking Waddenzeedijk Texel
 Opdrachtgever: **HNK**
 Tekeningsovername: **Legger - Situatie**
 Sectie 3
 Samen voor sterk **COMBINATIE TESSEL**
 Gemaakt: 1 Sept | Doc. Type: **TEKENING** | Doc. No.: - | Status: **Definitief**
 Uitgever: M. Arends | Vrijdag: 05.10.2023 10:08:01 | Schaal: 1:1000
 Datum: 25.01.2023 | Tekeningsovername: **S03_SIT-0001** | Blad: 1/1
 Revisie: 1.0

Tekening staat aangegeven t.o.v. RD-coördinaat
Hoogtes staan aangegeven in meters t.o.v. NAP
Meetmethode: GNSS RTK