



Situatie  
(schaal 1:500)

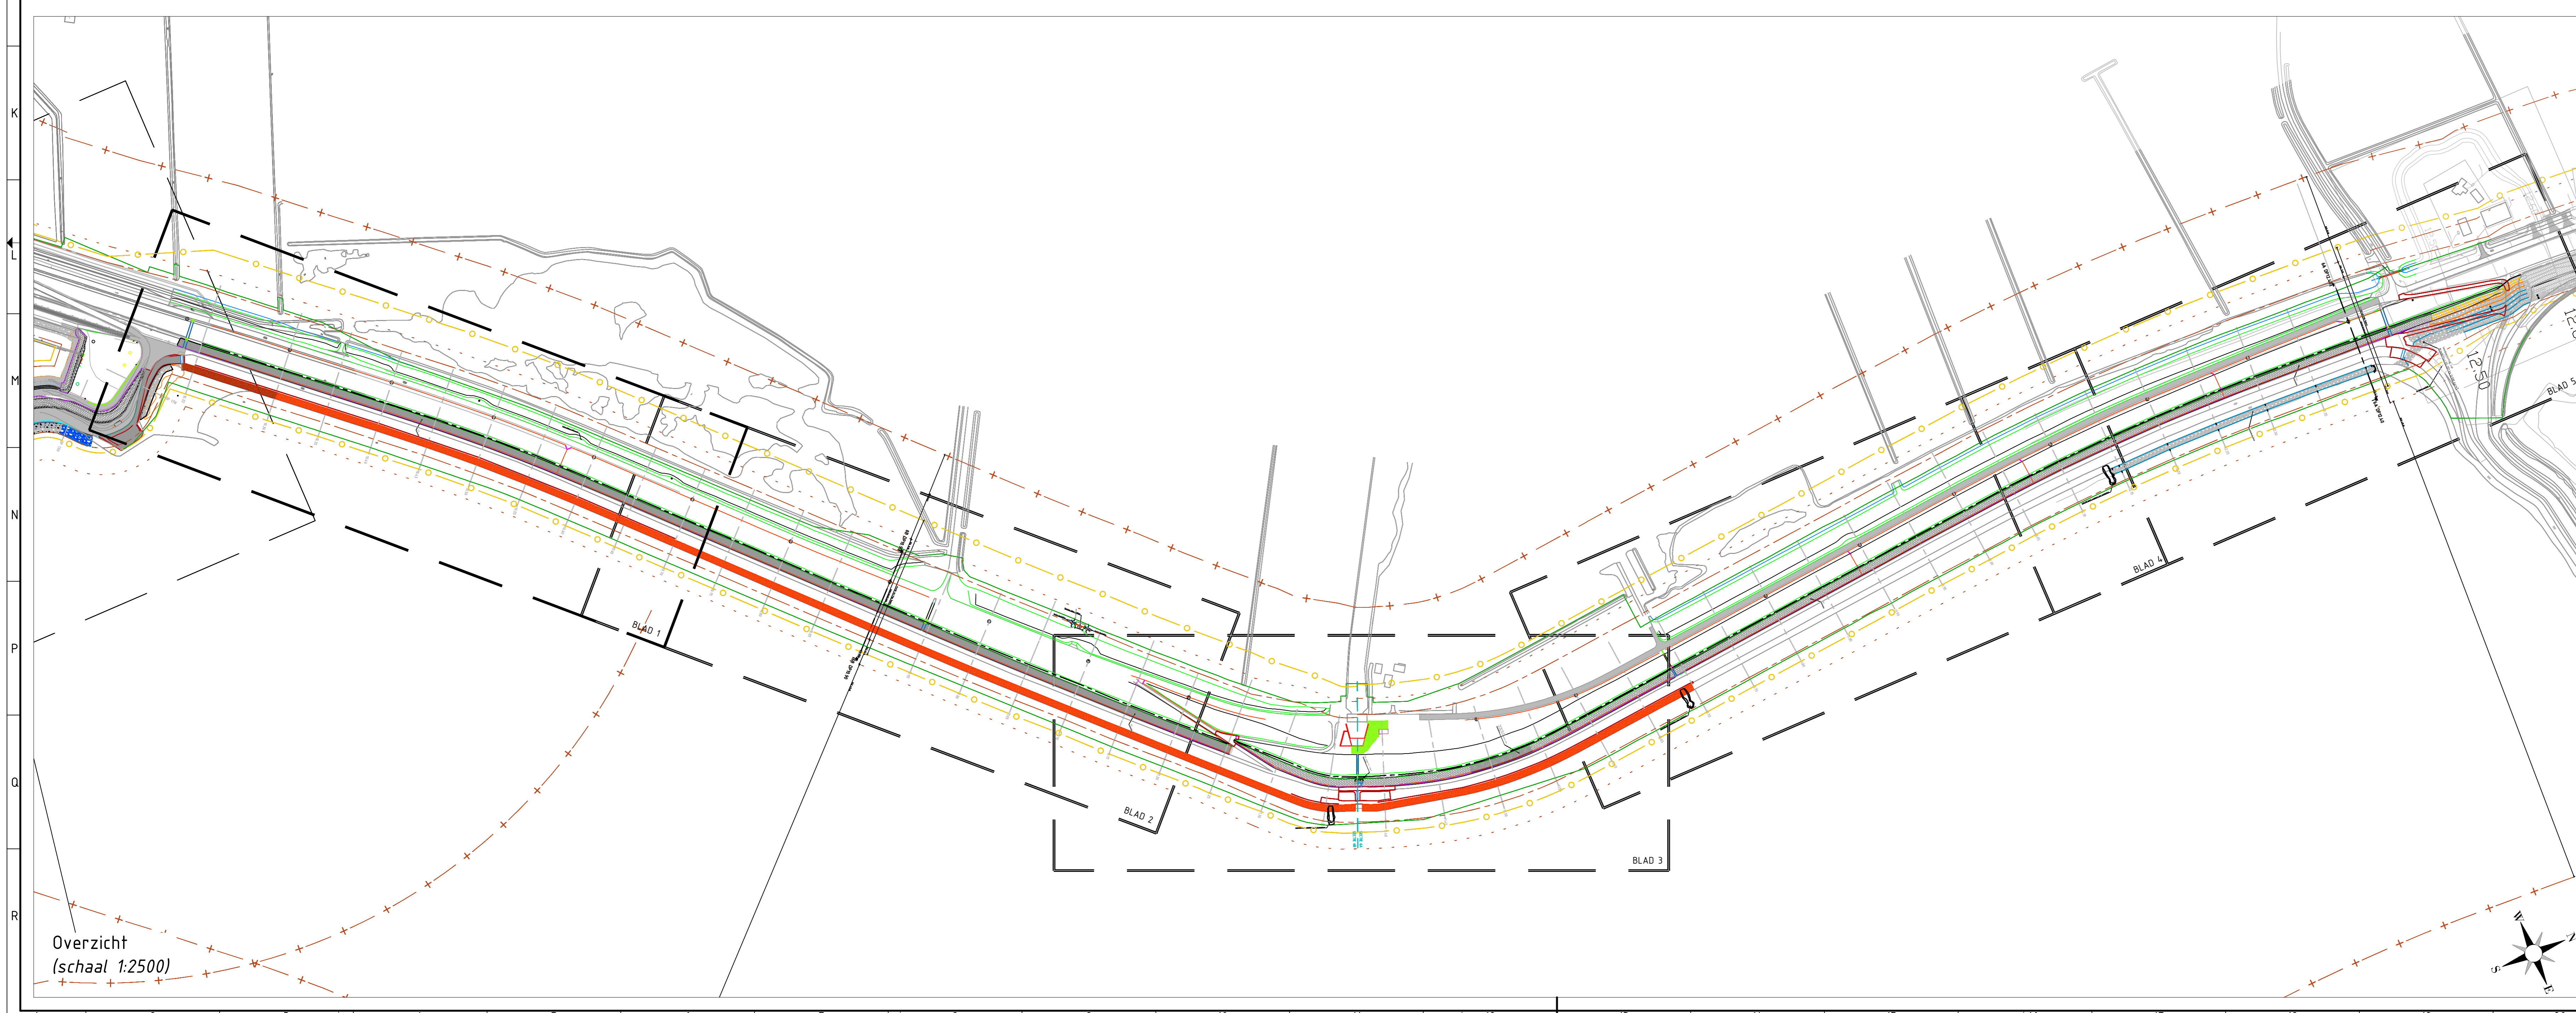

Overzicht  
(schaal 1:2500)

SITUATIE AS-BUILT		ARCERING SITUATIE	
	LEEFLAAG, KRUIJN		N.V.T.
	LEEFLAAG, TEEN		N.V.T.
	OSA 14/20		N.V.T.
	WAB		N.V.T.
	ASFALTVERHARDING		N.V.T.
	BETONZULEN, ZULHOOGTE 40 CM		N.V.T.
	BETONZULEN, ZULHOOGTE 50 CM		N.V.T.
	BREUKSTEEN 40-200 kg (2.700 kg/m³)		N.V.T.
	BREUKSTEEN 40-200 kg (2.900 kg/m³)		N.V.T.
	GLIDINGSBAND		N.V.T.
	DIJKER, GEWAPEND BETON		N.V.T.
	DIJKER, PVC		N.V.T.
	WATERLIJN		N.V.T.
	INSTEK WATERGANG		N.V.T.
	AFRASTERING (2d)		N.V.T.
	POORT (2d)		N.V.T.
	GRASBETONSTEEN		N.V.T.
	DIJKPAAL (herplaats)		N.V.T.
	PEILBUIS		N.V.T.
	VERKEERSBORD (herplaats)		N.V.T.
	SYSTEMEGRENS		N.V.T.
	ASLIJN DIJKLEHAAM		N.V.T.
	PROFIEL VAN VRIJE RUIMTE		N.V.T.
	BESCHERMINGSZONE A		N.V.T.
	BESCHERMINGSZONE B		N.V.T.
	WATERSTAATSWERK		N.V.T.
<b>SITUATIE BESTAAND</b>		<b>ARCERING SITUATIE</b>	
	GBKN, (BESTAAND)		N.V.T.
	TEENSCHOT, (BESTAAND)		N.V.T.

SCHAAL 1500

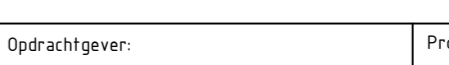


**Versterking Waddenzeeijk Texel**  
 Opdrachtgever: **HINK**  
 Samenwerkingspartners: **Legger - Situatie Sectie 6**  
 Status: Definitief  
 Schaal: 1:500  
 Blad: 1/3  
 Periode: 1.0  
 SO6-SIT-0001