



Situatie  
(schaal 1:500)

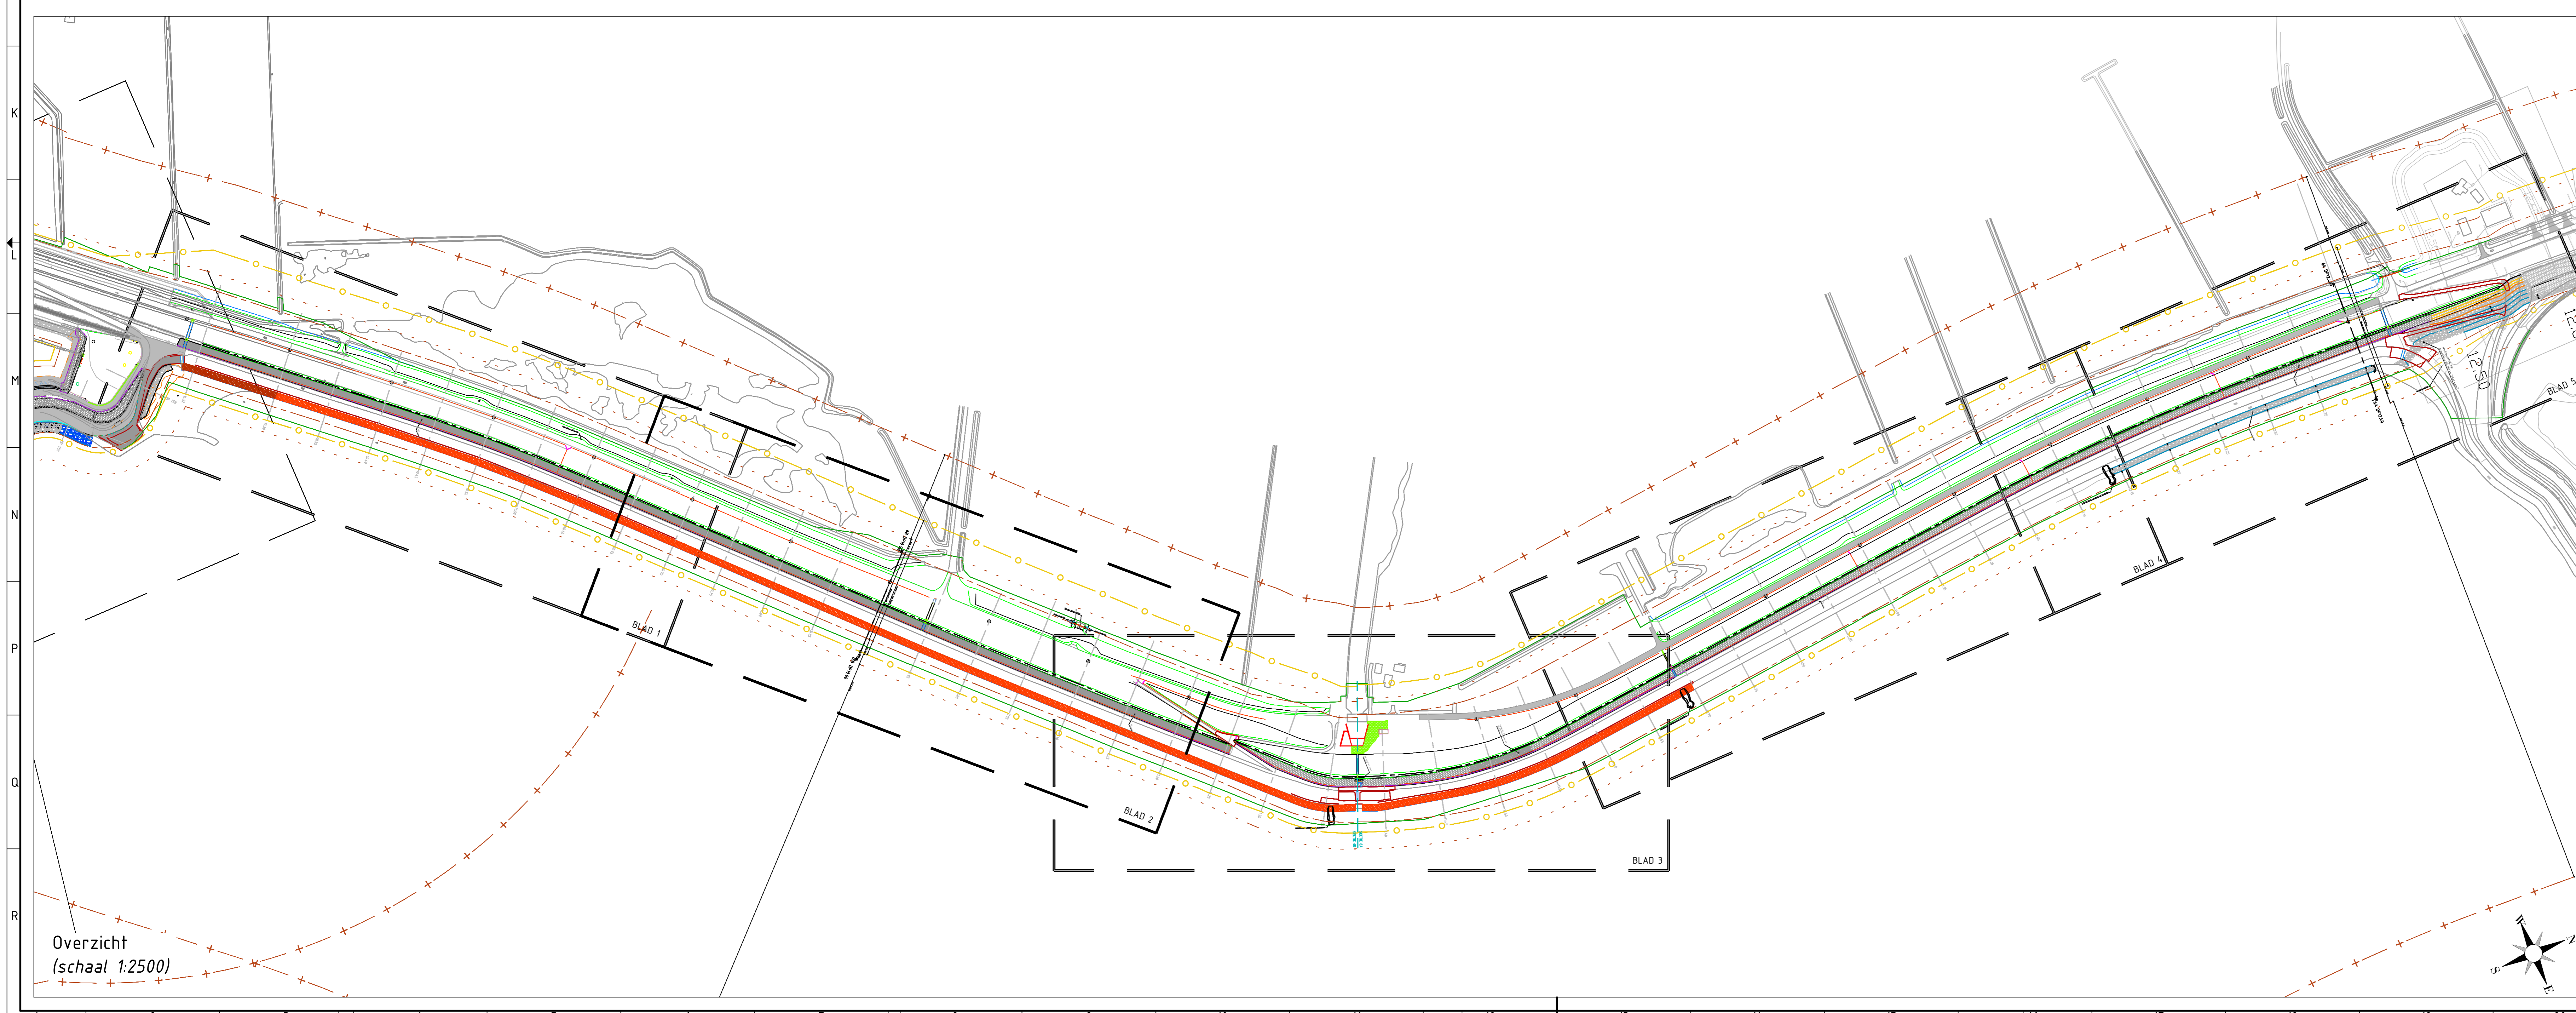


Overzicht  
(schaal 1:2500)

SITUATIE AS-BUILT		ARCERING SITUATIE	
	LEEFLAAG, KRUIJN		N.V.T.
	LEEFLAAG, TEEN		N.V.T.
	OSA 14/20		N.V.T.
	WAB		N.V.T.
	ASFALTVERHARDING		N.V.T.
	BETONZULEN, ZULHOOGTE 40 CM		N.V.T.
	BETONZULEN, ZULHOOGTE 50 CM		N.V.T.
	BREUKSTEEN 40-200 kg (2.700 kg/m³)		N.V.T.
	BREUKSTEEN 40-200 kg (2.900 kg/m³)		N.V.T.
	GLIDINGSBAND		N.V.T.
	DIJKER, GEWAPEND BETON		N.V.T.
	DIJKER, PVC		N.V.T.
	WATERLIJN		N.V.T.
	INSTEEK WATERGANG		N.V.T.
	AFRASTERING (2d)		N.V.T.
	POORT (2d)		N.V.T.
	GRASBETONSTEEN		N.V.T.
	DIJKPAAL (herplaats)		N.V.T.
	PEILBUIS		N.V.T.
	VERKEERSBORD (herplaats)		N.V.T.
	SYSTEMEGRENS		N.V.T.
	ASLIJN DIJKLEHAAM		N.V.T.
	PROFIEL VAN VRIJE RUIMTE		N.V.T.
	BESCHERMINGSZONE A		N.V.T.
	BESCHERMINGSZONE B		N.V.T.
	WATERSTAATSWERK		N.V.T.
<b>SITUATIE BESTAAND</b>		<b>ARCERING SITUATIE</b>	
	GBKN, (BESTAAND)		N.V.T.
	TEENSCHOT, (BESTAAND)		N.V.T.

SCHAAL 1500

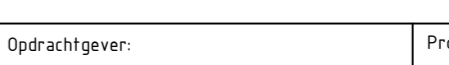


**Versterking Waddenzeedijk Texel**  
 Opdrachtgever: **HINK**  
 Samenwerkingspartners: **Legger - Situatie**  
 Sectie 6  
 Status: Definitief  
 Schaal: 1:500  
 Blad: 2/3  
 Revisie: 1.0  
 Doc. Type: TEKNIING  
 Doc. Nr.: -  
 Tekeningnummer: S06-SIT-0002  
 Datum: 20-01-2020