



Situatie
(schaal 1:500)

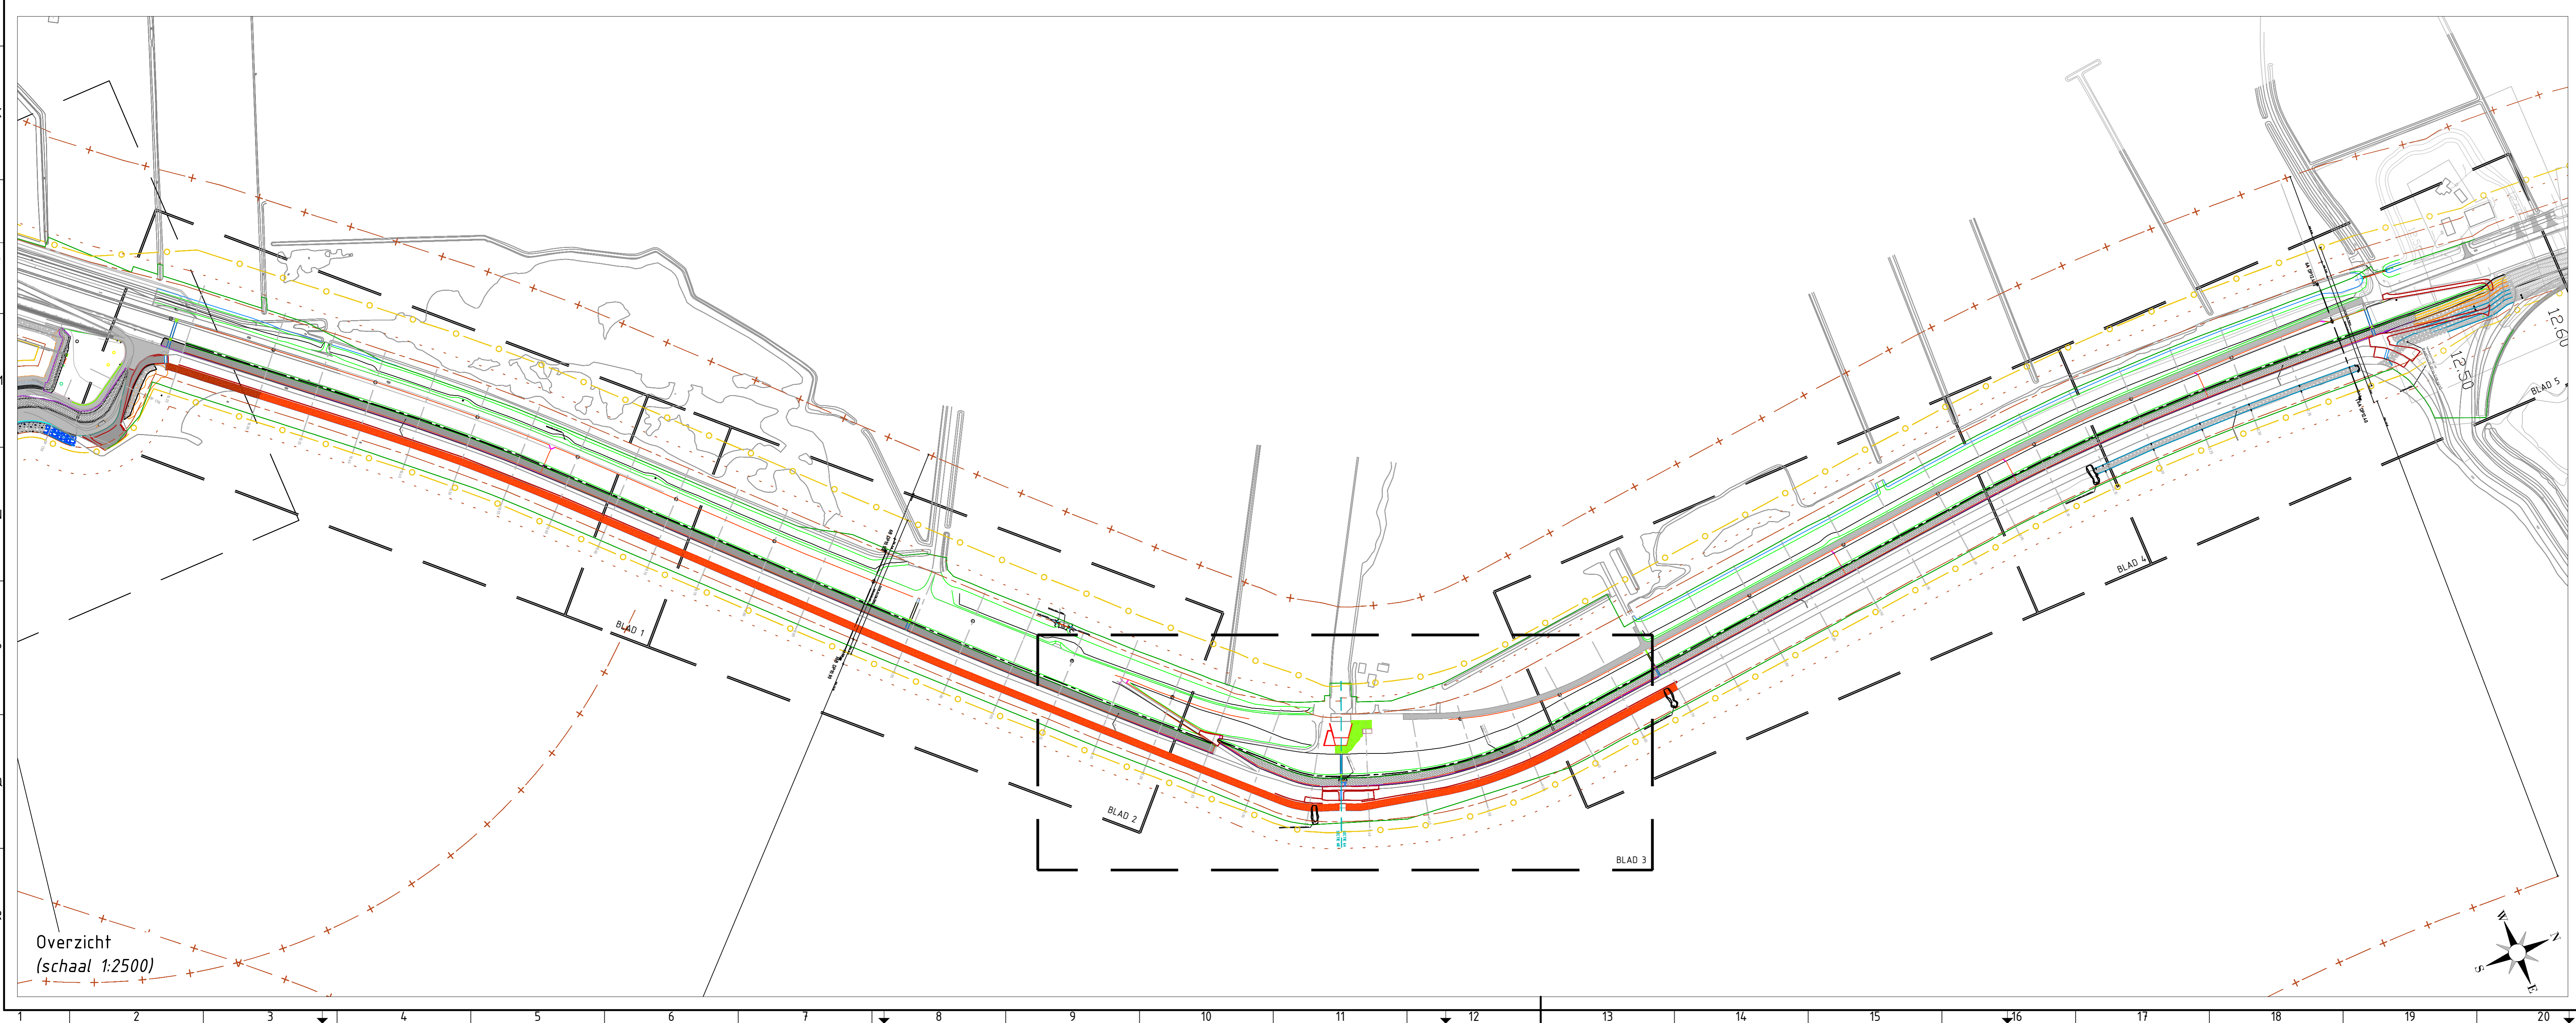


Overzicht
(schaal 1:2500)

SITUATIE AS-BUILT		ARCERING SITUATIE	
	LEEFLAAG, KRUIJN		N.V.T.
	LEEFLAAG, TEEN		N.V.T.
	OSA 14/20		N.V.T.
	WAB		N.V.T.
	ASFALTVERHARDING		N.V.T.
	BETONZULEN, ZULHOOGTE 40 CM		N.V.T.
	BETONZULEN, ZULHOOGTE 50 CM		N.V.T.
	BREUKSTEEN 40-200 kg (2.700 kg/m ³)		N.V.T.
	BREUKSTEEN 40-200 kg (2.900 kg/m ³)		N.V.T.
	GLIDINGSBAND		N.V.T.
	DIJKER, GEWAPEND BETON		N.V.T.
	DIJKER, PVC		N.V.T.
	WATERLIJN		N.V.T.
	INSTEK WATERGANG		N.V.T.
	AFRASTERING (2d)		N.V.T.
	POORT (2d)		N.V.T.
	GRASBETONSTEEN		N.V.T.
	DIJKPAAL (herplaats)		N.V.T.
	PEILBUS		N.V.T.
	VERKEERSBORD (herplaats)		N.V.T.
	SYSTEMEGRENS		N.V.T.
	ASLIJN DIJKLEHAAM		N.V.T.
	PROFIEL VAN VRIJE RUIMTE		N.V.T.
	BESCHERMINGSZONE A		N.V.T.
	BESCHERMINGSZONE B		N.V.T.
	WATERSTAATSWERK		N.V.T.
	SITUATIE BESTAAND		N.V.T.
	TEENSCHOT, (BESTAAND)		N.V.T.

SCHAAL 1500

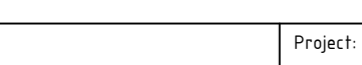


Versterking Waddenzeedijk Texel
 Opdrachtgever: **HINK**
 Samenwerkingsorganisatie
 Legger - Situatie
 Sectie 6

Datum: 20-01-2020	Projectnummer: S06-SIT-0003	Revisie: 1.0	

© Combinatie Tessel B.V. Alle rechten voorbehouden. Papierformaat: 600 x 900 mm A0 (841x1189)