


Situatie
(schaal 1:500)

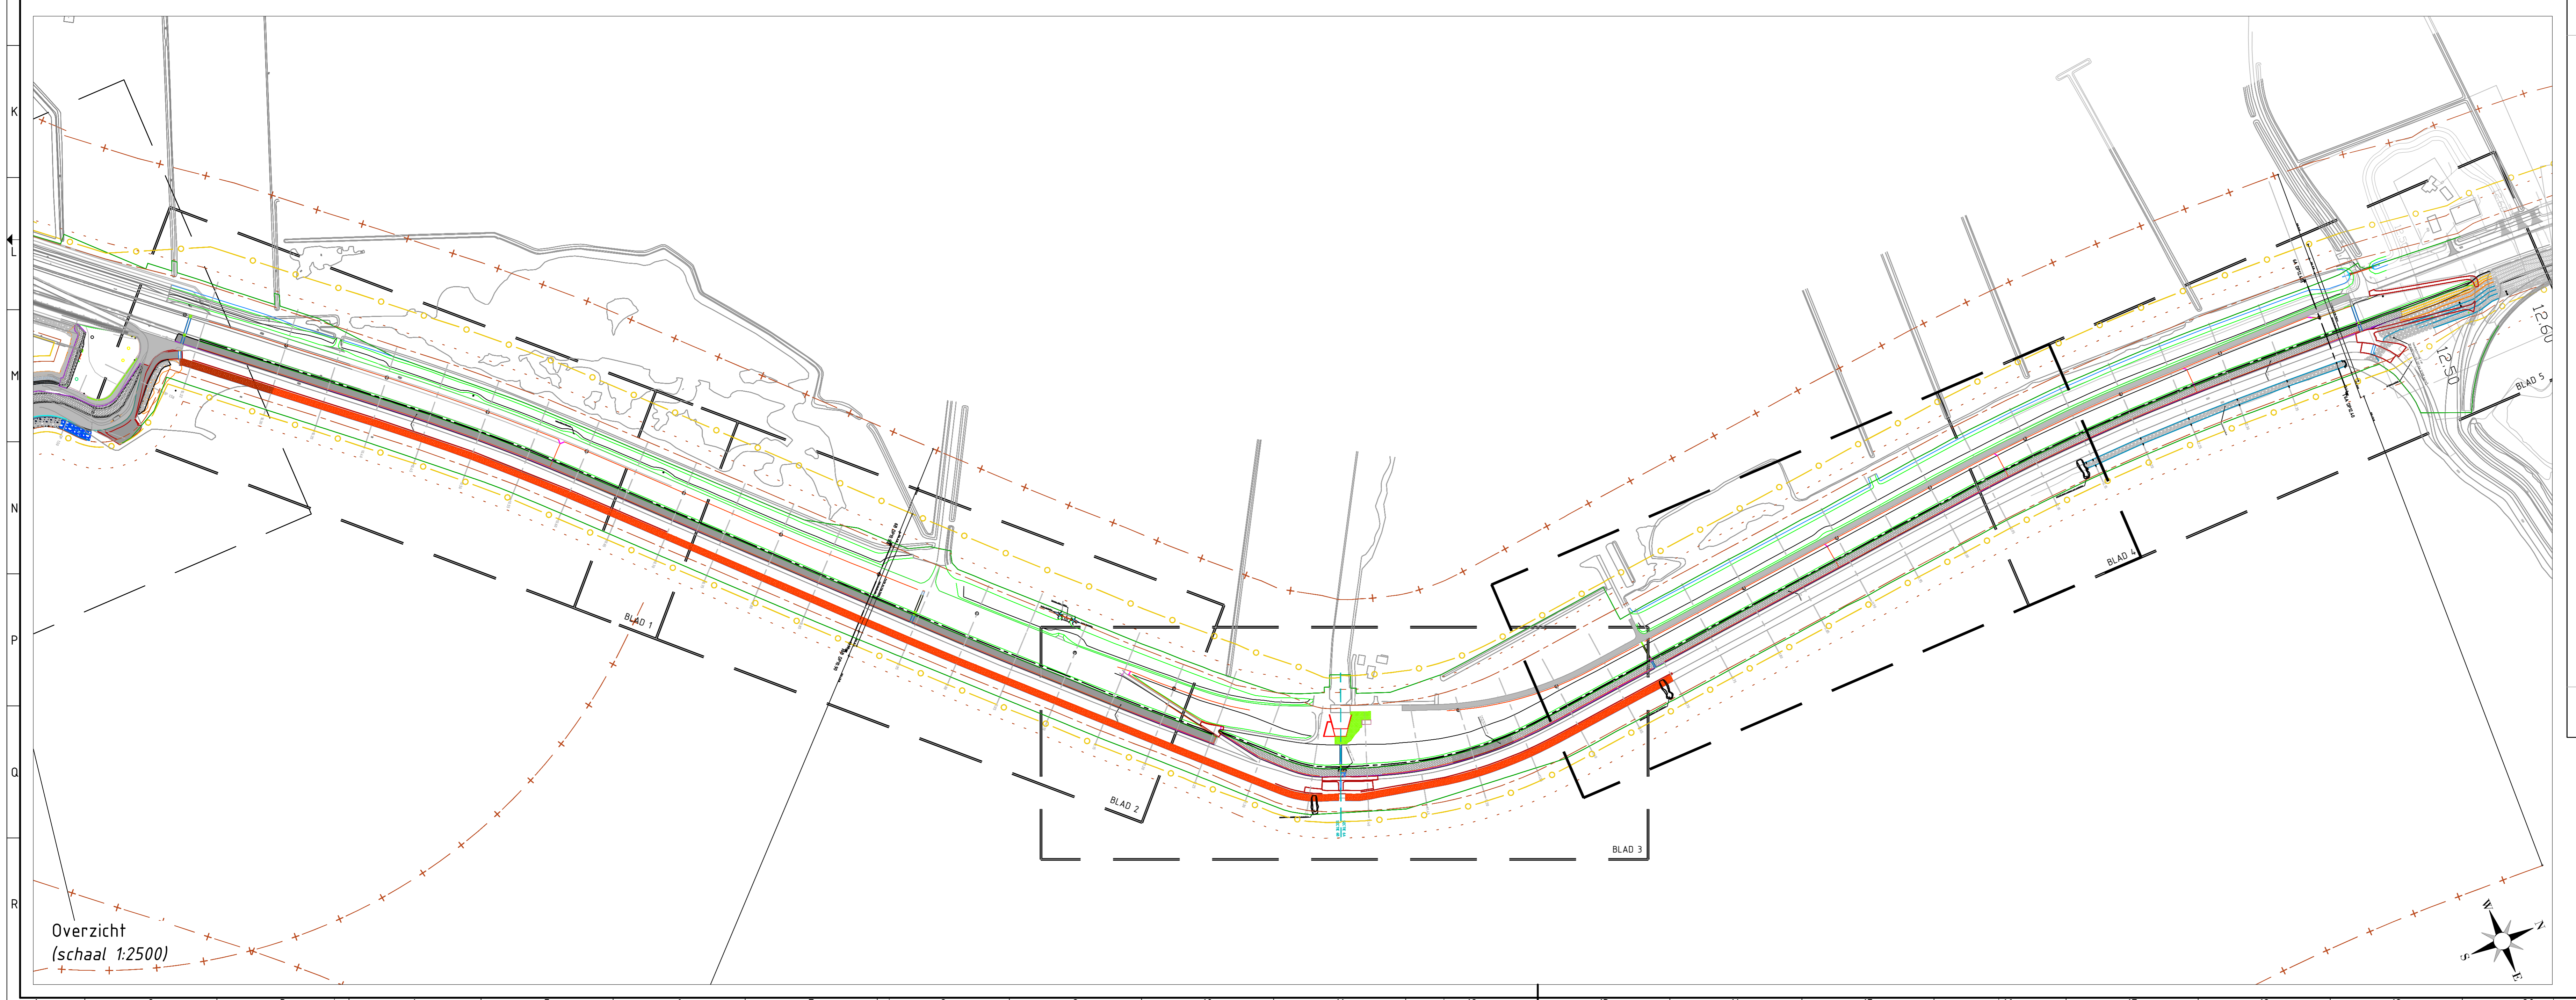

Overzicht
(schaal 1:2500)

SITUATIE AS-BUILT		ARCERING SITUATIE	
	LEEFLAAG, KRUIJN		N.V.T.
	LEEFLAAG, TEEN		N.V.T.
	OSA 14/20		N.V.T.
	WAB		N.V.T.
	ASFALTVERHARDING		N.V.T.
	BETONZULEN, ZULHOOGTE 40 CM		N.V.T.
	BETONZULEN, ZULHOOGTE 50 CM		N.V.T.
	BREUKSTEEN 40-200 kg (2.700 kg/m³)		N.V.T.
	BREUKSTEEN 40-200 kg (2.900 kg/m³)		N.V.T.
	GLIDINGSBAND		N.V.T.
	DIJKER, GEWAPEND BETON		N.V.T.
	DIJKER, PVC		N.V.T.
	WATERLIJN		N.V.T.
	INSTEK WATERGANG		N.V.T.
	AFRASTERING (2d)		N.V.T.
	POORT (2d)		N.V.T.
	GRASBETONSTEEN		N.V.T.
	DIJKPAAL (herplaats)		N.V.T.
	PEILBUIS		N.V.T.
	VERKEERSBORD (herplaats)		N.V.T.
	SYSTEMEGRENS		N.V.T.
	ASLIJN DIJKLEHAAM		N.V.T.
	PROFIEL VAN VRIJE RUIMTE		N.V.T.
	BESCHERMINGSZONE A		N.V.T.
	BESCHERMINGSZONE B		N.V.T.
	WATERSTAATSWERK		N.V.T.
SITUATIE BESTAAND		ARCERING SITUATIE	
	GBKN, (BESTAAND)		N.V.T.
	TEENSCHOT, (BESTAAND)		N.V.T.

SCHAAL 1500
0 5 10 15 20m

samen voor sterk
COMBINATIE TESSEL

Project:
Versterking Waddenzeedijk Texel

Oprichter:
HINK
Tweede aannemingsbedrijf

Legger - Situatie
Sectie 6

Opdrachtgever:
S06-SIT-0004

Gebruik: A. van der Tuip	Doc. Type: TEKNIJK	Doc. Nr.: -	Status: Definitief
Gebruik: 1. Snel	Project: 0006-01000-1000-0	Schaal: 1:500	Blad: 4/7
Gebruik: W. Arends	Tekening: -	Revisie: 1.0	
Gebruik: 20-01-2009			

© Combinatie Tessel B.V. Alle rechten voorbehouden. Papierformaat: ISO Full Bleed A0 (841x1189)