

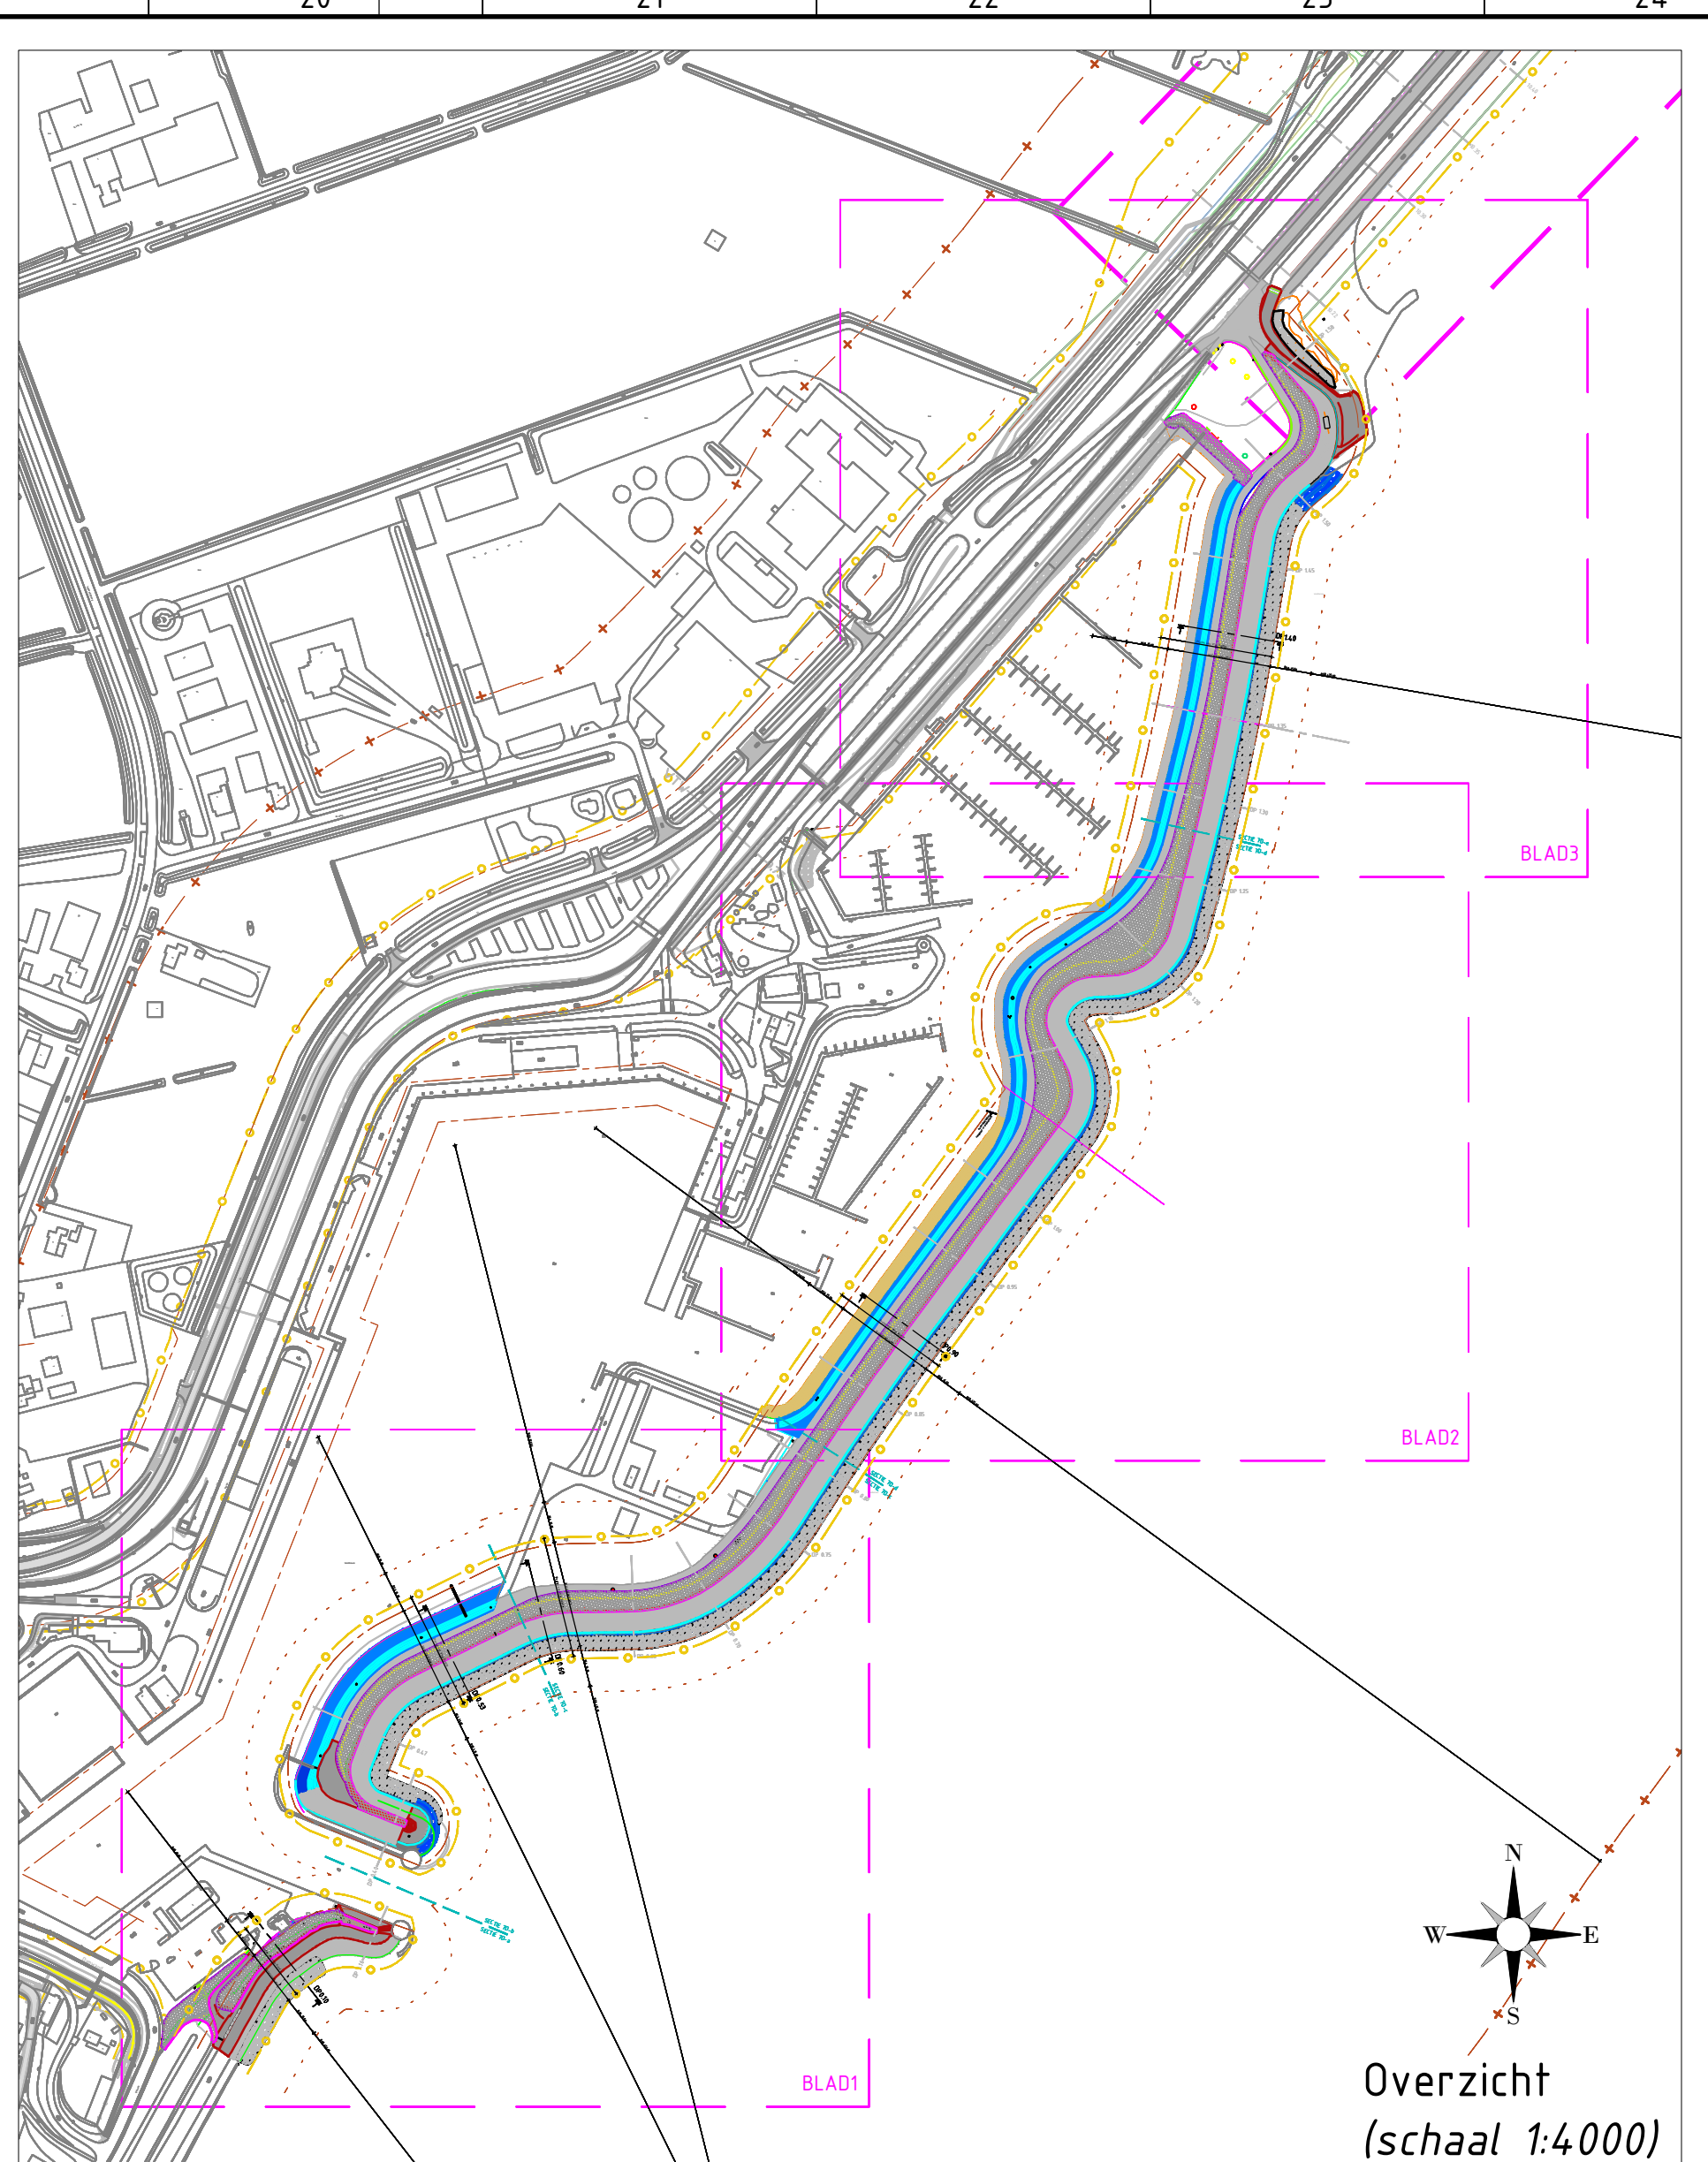


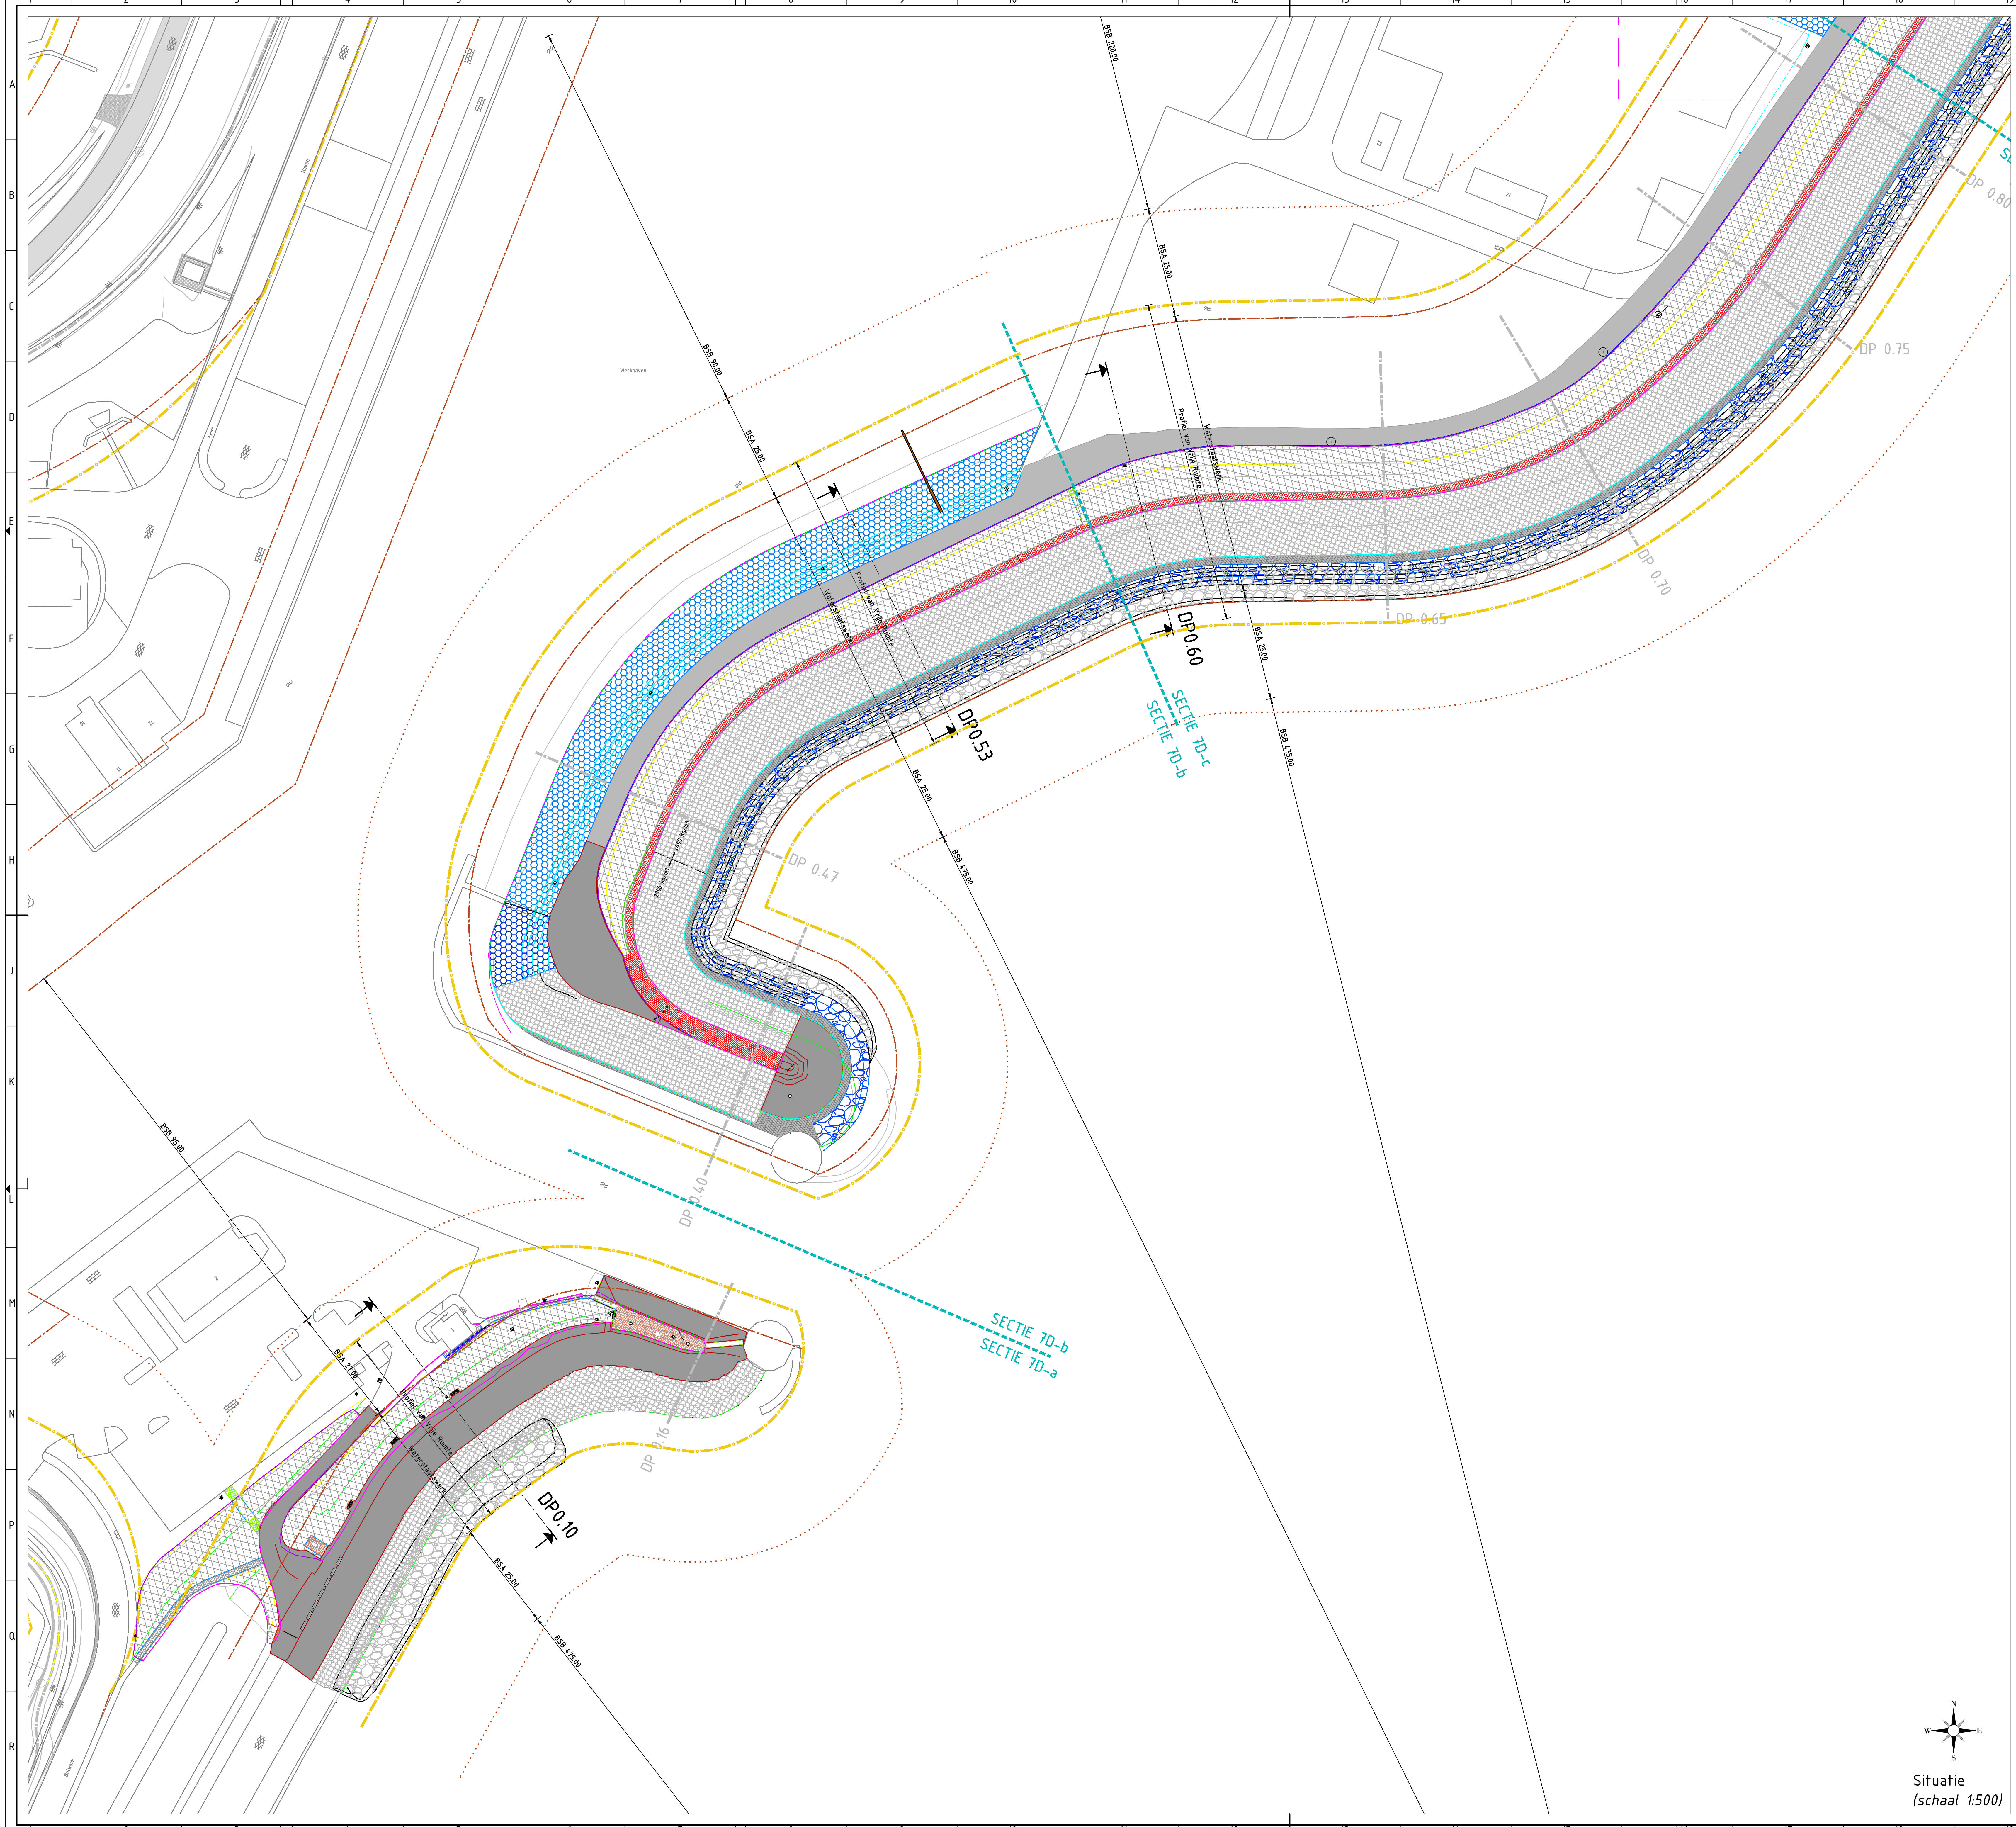

LEGENDA

SITUATIE AS-BUILT	ARCERING SITUATIE
LEEFLAAG, KRUIJ	N.V.T.
LEEFLAAG, TEEN	N.V.T.
DUNZAND	N.V.T.
OSA 14/20	N.V.T.
ASFALTVERHARDING, WAB	N.V.T.
ASFALTVERHARDING, WEGENBOUW	N.V.T.
STRAATBAKSTENEN	N.V.T.
BETONSTRAATSTENEN	N.V.T.
BETONTGELS	N.V.T.
GRASBETONSTEEN	N.V.T.
TROTTOIRBAND 13/15 CM	N.V.T.
OPSLUITBAND 15X30 CM	N.V.T.
OPSLUITBAND 10X20 CM	N.V.T.
GLOOINGSBAND 15X40 CM	N.V.T.
BETONZULEN, HILBLOCKS ZULHOOGTE 45 CM	N.V.T.
BETONZULEN, BASALTON ZULHOOGTE 25 CM	N.V.T.
BETONZULEN, BASALTON ZULHOOGTE 50 CM	N.V.T.
BREUKSTEEN 10/60 kg (basaltzulen)	N.V.T.
BREUKSTEEN 10/60 kg (koperlablokken)	N.V.T.
BREUKSTEEN 10/60 kg (basaltzulen), ingegoten met gietasfalt	N.V.T.
BREUKSTEEN 60/300 kg 2.900 kg/m3	N.V.T.
BREUKSTEEN 300/1.000 kg 2.700 kg/m3	N.V.T.
TEENSCHOT	N.V.T.
TRAP	N.V.T.
AFRASTERING (2d)	N.V.T.
POORT (2d)	N.V.T.
VERKEERSPIEGEL (inplaats)	N.V.T.
LICHTMAST	N.V.T.
BOLDER	N.V.T.
SYSTEEMGREN	N.V.T.
PROFIEL VAN VRIJE RUIMTE	N.V.T.
BESCHERMINGSZONE A	N.V.T.
BESCHERMINGSZONE B	N.V.T.
WATERSTAATSWERK	N.V.T.
SITUATIE BESTAAND	ARCERING SITUATIE
GBKN, (BESTAAND)	N.V.T.
TEENSCHOT, (BESTAAND)	N.V.T.

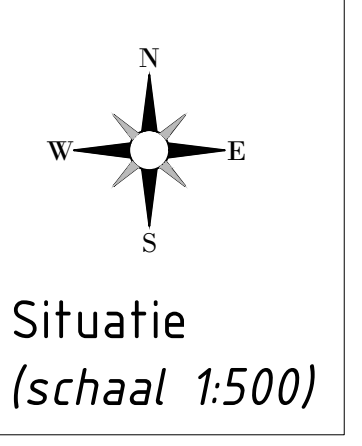

Situatie
(schaal 1:500)

SCHAAL 1:500

0 5 10 20m

Opdrachtgever: **Versterking Waddenzeedijk Texel**

Opdrachtgever: **HNK**

Tekening: **Legger - Situatie**

Project: **Sectie 7D**

Tekening: **S07D-SIT-0001**

Status: **Definitief**

Scale: **1:500**

Blad: **1/1**

Revisie: **1.0**

Opdrachtgever: **samen voor sterk**

Opdrachtgever: **COMBINATIE**

Opdrachtgever: **TESSEL**