


Situatie
(schaal 1:500)

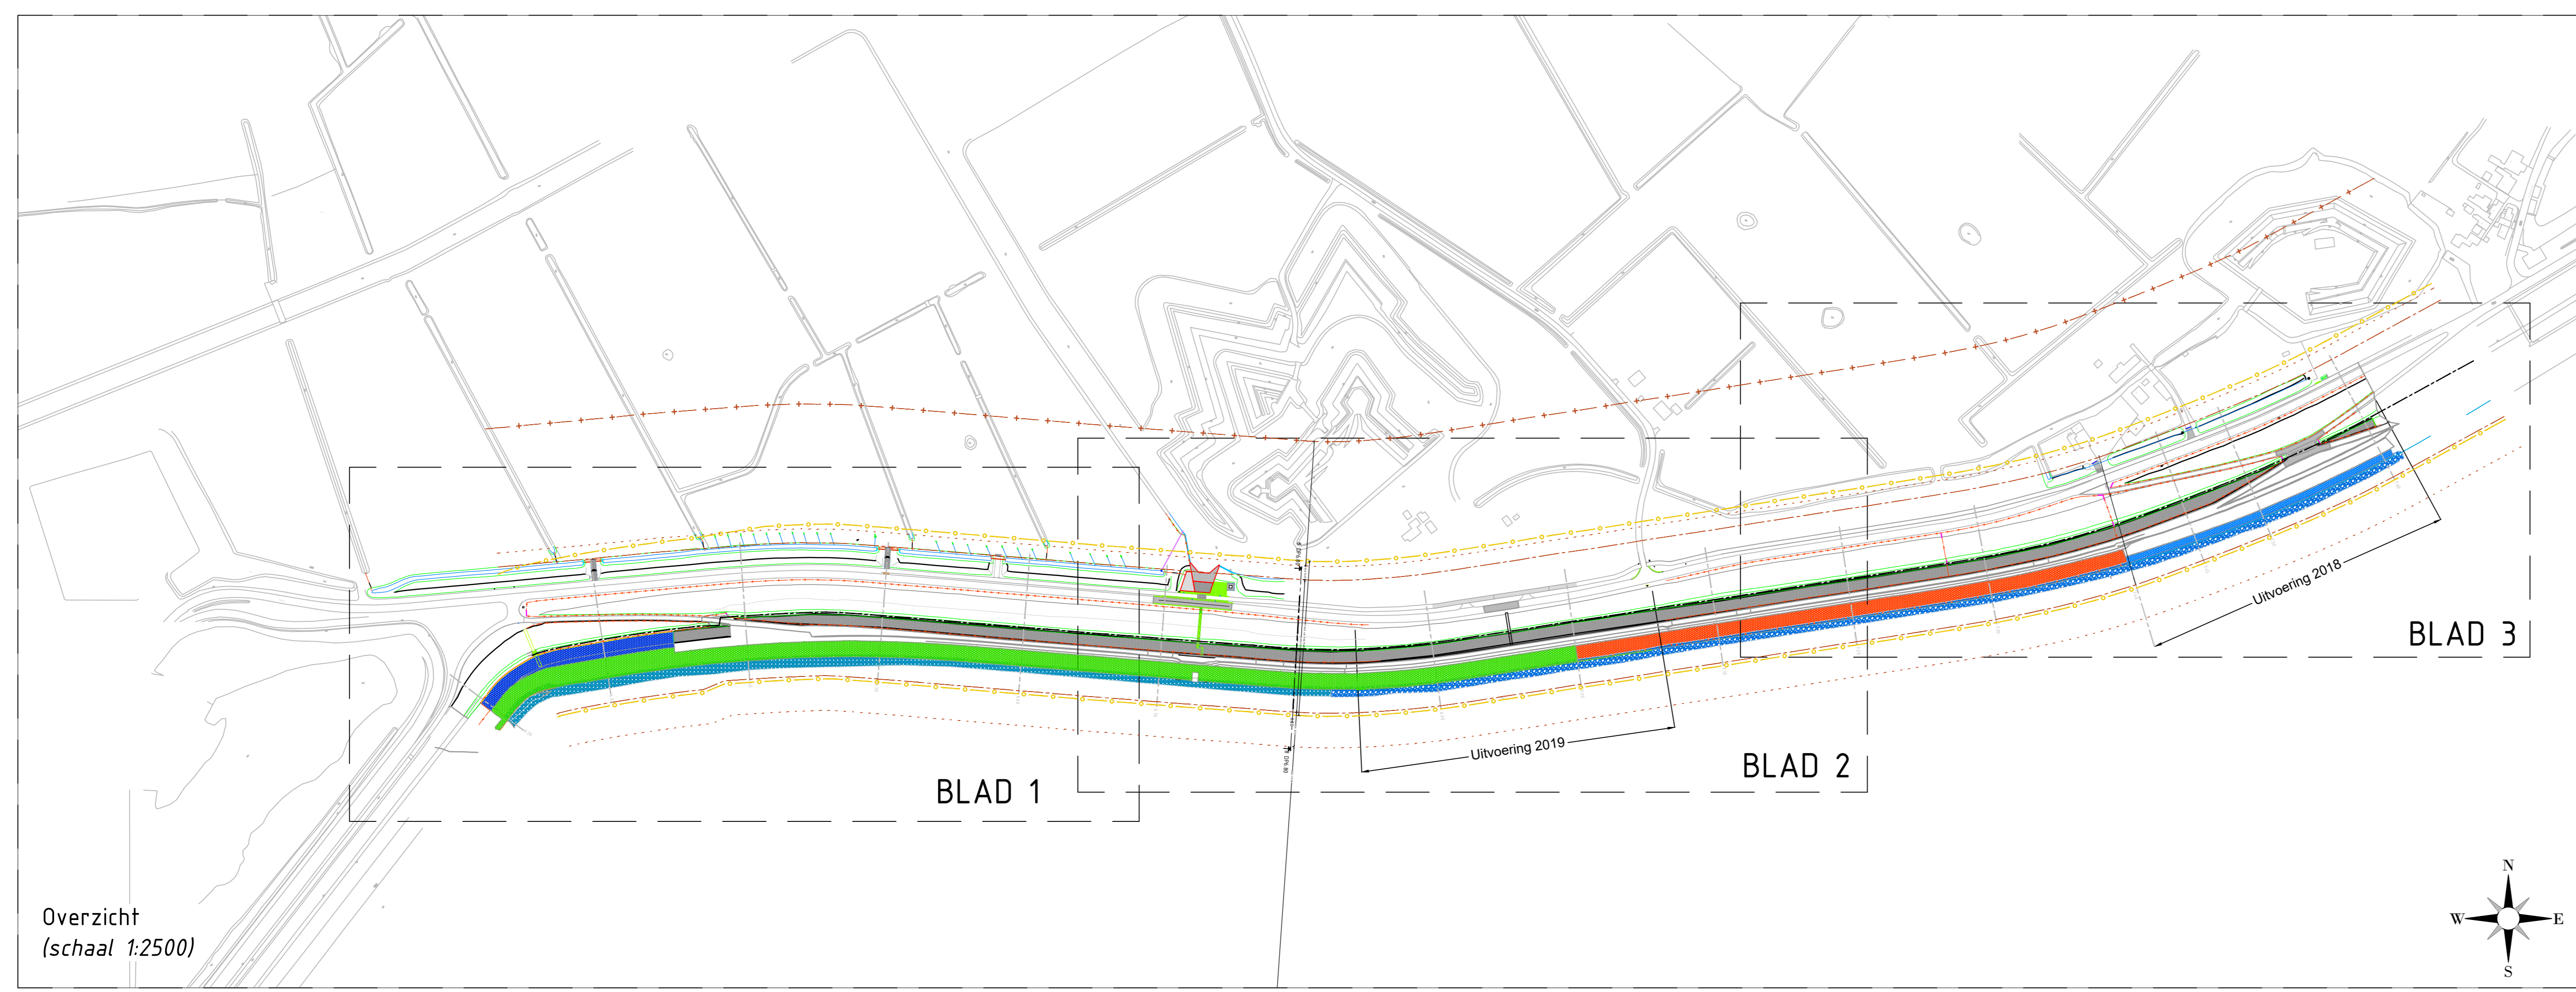

Overzicht
(schaal 1:2500)

SITUATIE AS-BUILT		ARCERING SITUATIE	
	LEEFLAAG, KRUIJN		N.V.T.
	LEEFLAAG, TEEN		N.V.T.
	OSA 14/20		N.V.T.
	WAB		N.V.T.
	ASFALTVERHARDING, 0,12 M		N.V.T.
	BETONZUILEN, ZUILHOOGTE 20 CM		N.V.T.
	BETONZUILEN, ZUILHOOGTE 35 CM		N.V.T.
	BETONZUILEN, ZUILHOOGTE 40 CM		N.V.T.
	BETONZUILEN, ZUILHOOGTE 45 CM		N.V.T.
	BREUKSTEEN 40-200 kg (2.700 kg/m³)		N.V.T.
	BREUKSTEEN 40-200 kg (2.900 kg/m³)		N.V.T.
	TEENSCHOT		N.V.T.
	DIJKER, GEWAPEND BETON		N.V.T.
	DIJKER, PVC		N.V.T.
	WATERLUIJN		N.V.T.
	INSTEK WATERGAANG		N.V.T.
	AFRASTERING (2d)		N.V.T.
	POORT (2d)		N.V.T.
	GRASBETONSTEEN		N.V.T.
	STUWBAK		N.V.T.
	DIJKPAAL (herplaats)		N.V.T.
	PEILBUS		N.V.T.
	VERKEERSBORD (herplaats)		N.V.T.
	SYSTEEMGRENZ		N.V.T.
	ASLUIJN DIJKLICHAAM		N.V.T.
	PROFIEL VAN VRIJE RUIMTE		N.V.T.
	BESCHERMINGSZONE A		N.V.T.
	BESCHERMINGSZONE B		N.V.T.
	WATERSTAATSWERK		N.V.T.
SITUATIE BESTAAND		ARCERING SITUATIE	
	GBKN, (BESTAAND)		N.V.T.
	TEENSCHOT, (BESTAAND)		N.V.T.

SCHAAL 1500
0 5 10 20m

Versterking Waddenzeedijk Texel
 Opdrachtgever: **HNK**
 Tekeningsovername: **Legger - Situatie**
 Sectie: **8**

Gefab: A. van der Tuyn	Doc. Type: TEKENING	Doc. No.:	Status: Definitief
Gegebr: J. Saal	Proj.No: 9996-5-1030-1030-C		Schaal: 1:500
Vrijgave: M. Arends	Tekeningsovername:		Blad: 1/1
Datum: 25-01-2020	S08_SIT-0001		Revisie: 1,0

© Combinatie Tessel B.V. Alle rechten voorbehouden. Paperformaat: ISO Full bleed A3 (841x1189 x 140)