


Situatie
(schaal 1:500)

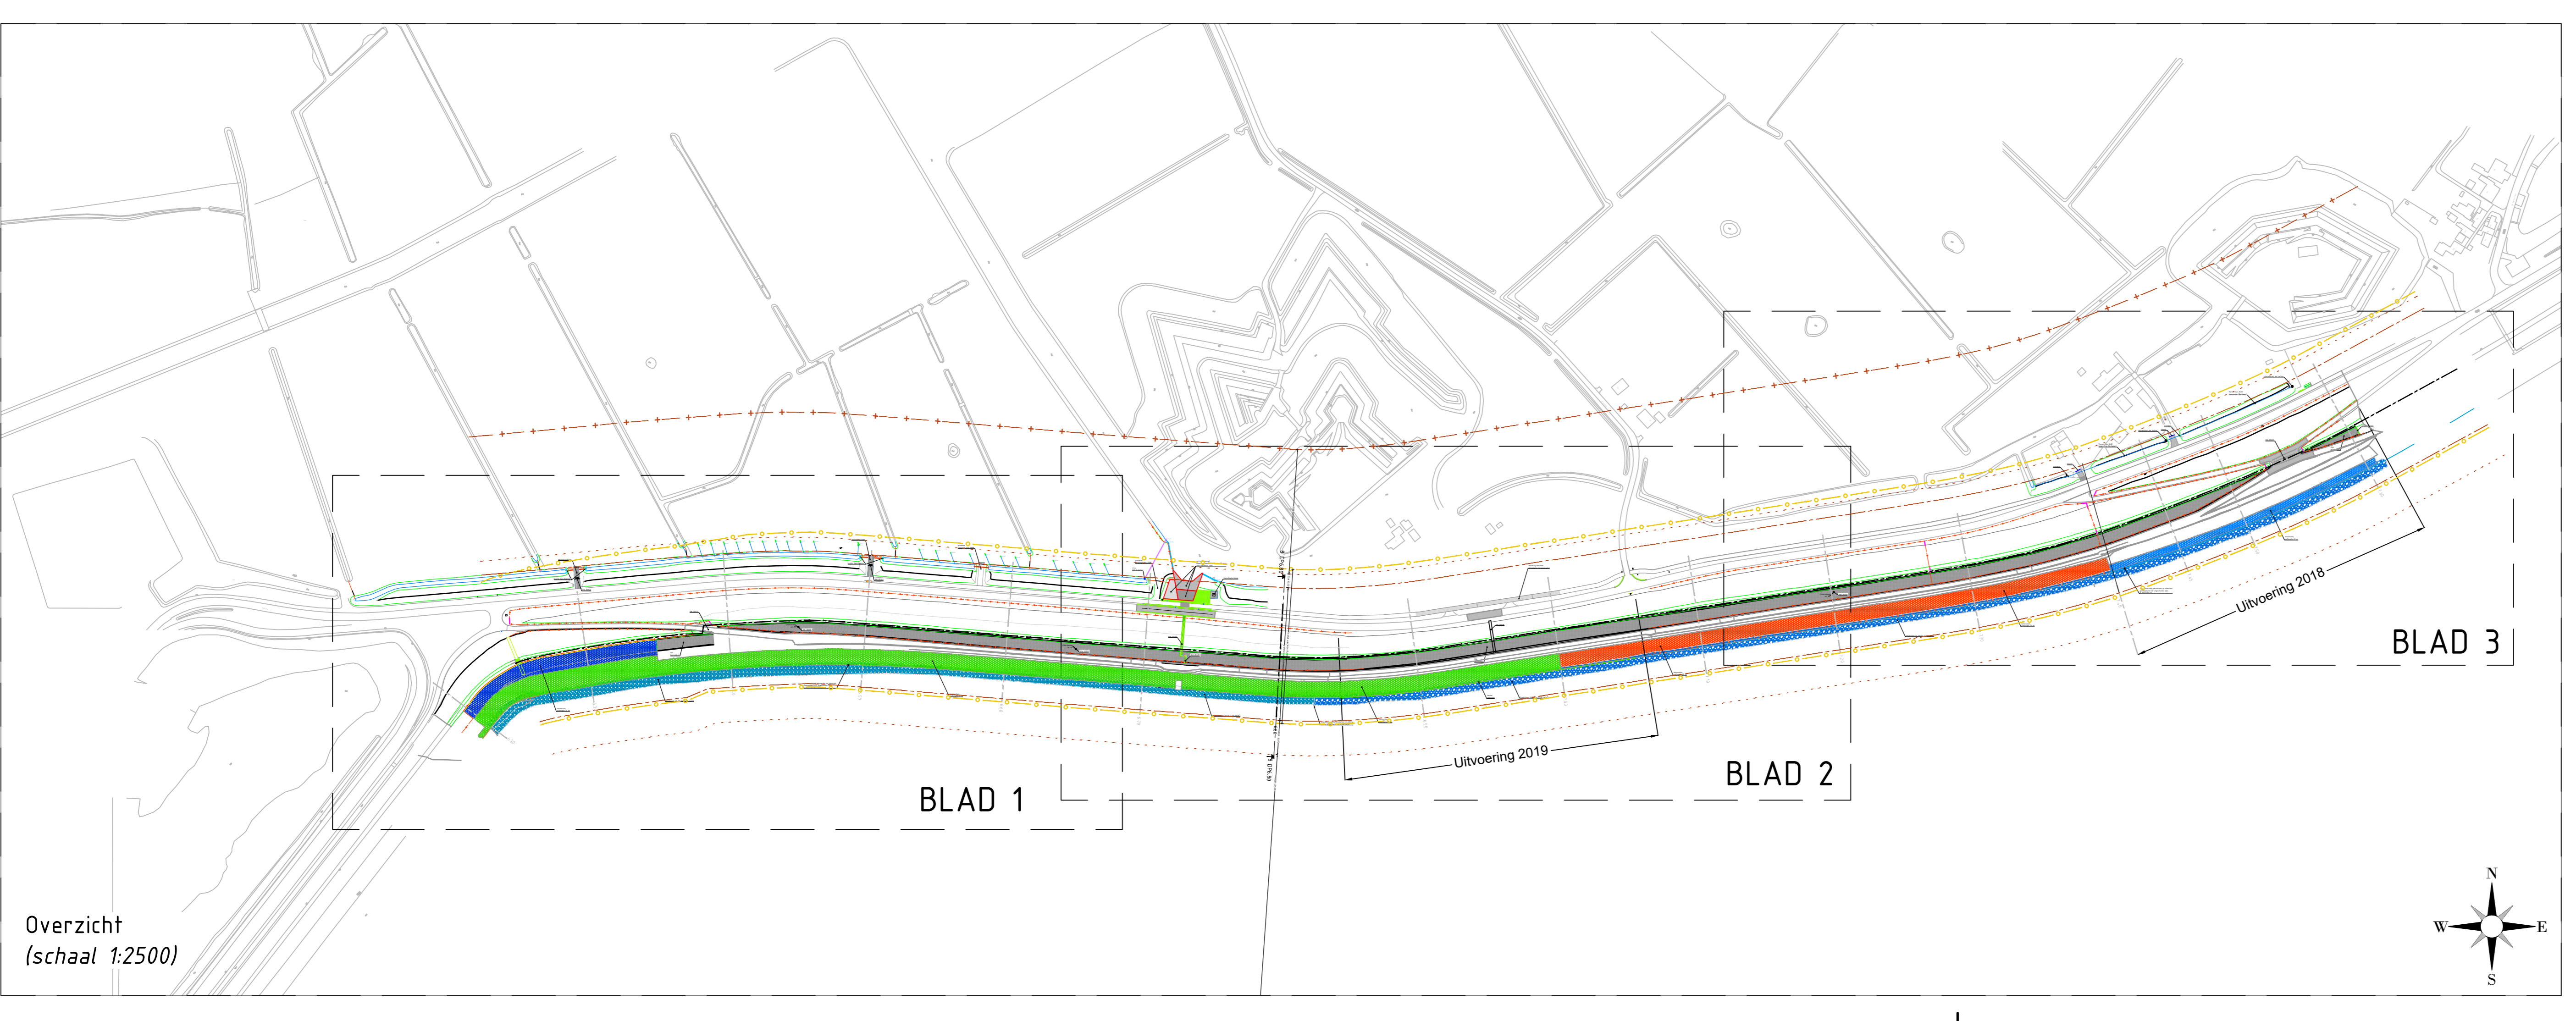

Overzicht
(schaal 1:2500)

SITUATIE AS-BUILT		ARCERING SITUATIE	
—	LEEFLAAG, KRUN	[Symbol]	N.V.T.
—	LEEFLAAG, TEEN	[Symbol]	N.V.T.
—	OSA 14/20	[Symbol]	N.V.T.
—	WAB	[Symbol]	N.V.T.
—	ASFALTVERHARDING, 0,12 M	[Symbol]	N.V.T.
—	BETONZULEN, ZULHOOGTE 20 CM	[Symbol]	N.V.T.
—	BETONZULEN, ZULHOOGTE 35 CM	[Symbol]	N.V.T.
—	BETONZULEN, ZULHOOGTE 40 CM	[Symbol]	N.V.T.
—	BETONZULEN, ZULHOOGTE 45 CM	[Symbol]	N.V.T.
—	BREUKSTEEN 40-200 kg (2.700 kg/m ³)	[Symbol]	N.V.T.
—	BREUKSTEEN 40-200 kg (2.900 kg/m ³)	[Symbol]	N.V.T.
—	TEENSCHOT	[Symbol]	N.V.T.
—	DUIKER, GEWAPEND BETON	[Symbol]	N.V.T.
—	DUIKER, PVC	[Symbol]	N.V.T.
—	WATERLUIJN	[Symbol]	N.V.T.
—	INSTEK WATERGAANG	[Symbol]	N.V.T.
—	AFRASTERING (20)	[Symbol]	N.V.T.
—	POORT (20)	[Symbol]	N.V.T.
—	GRASBETONSTEEN	[Symbol]	N.V.T.
—	STUWBAK	[Symbol]	N.V.T.
—	DUKPAAL (therplaats)	[Symbol]	N.V.T.
—	PELBIJUS	[Symbol]	N.V.T.
—	VERKEERSBORD (therplaats)	[Symbol]	N.V.T.
—	SYSTEEMGRENS	[Symbol]	N.V.T.
—	ASLUIJN DIJKLICHAAM	[Symbol]	N.V.T.
—	PROFIEL VAN VRIJE RUIMTE	[Symbol]	N.V.T.
—	BESCHERMINGSZONE A	[Symbol]	N.V.T.
—	BESCHERMINGSZONE B	[Symbol]	N.V.T.
—	WATERSTAATSWERK	[Symbol]	N.V.T.
SITUATIE BESTAAND		ARCERING SITUATIE	
—	GBKN, (BESTAAND)	[Symbol]	N.V.T.
—	TEENSCHOT, (BESTAAND)	[Symbol]	N.V.T.

SCHAAL 1500
0 5 10 20m

Versterking Waddenzeedijk Texel
 Opdrachtgever: **HNK**
 Tekeningsovername: **Legger - Situatie**
 Sectie: **8**
 Status: **Definitief**
 Getekend: A. van der Tuyn
 Druk: 1:500
 Getekend: 25-01-2020
 Tekeningsovername: S08-SIT-0002
 Schaal: 1:500
 Blad: 2/4
 Revisie: 1,0