
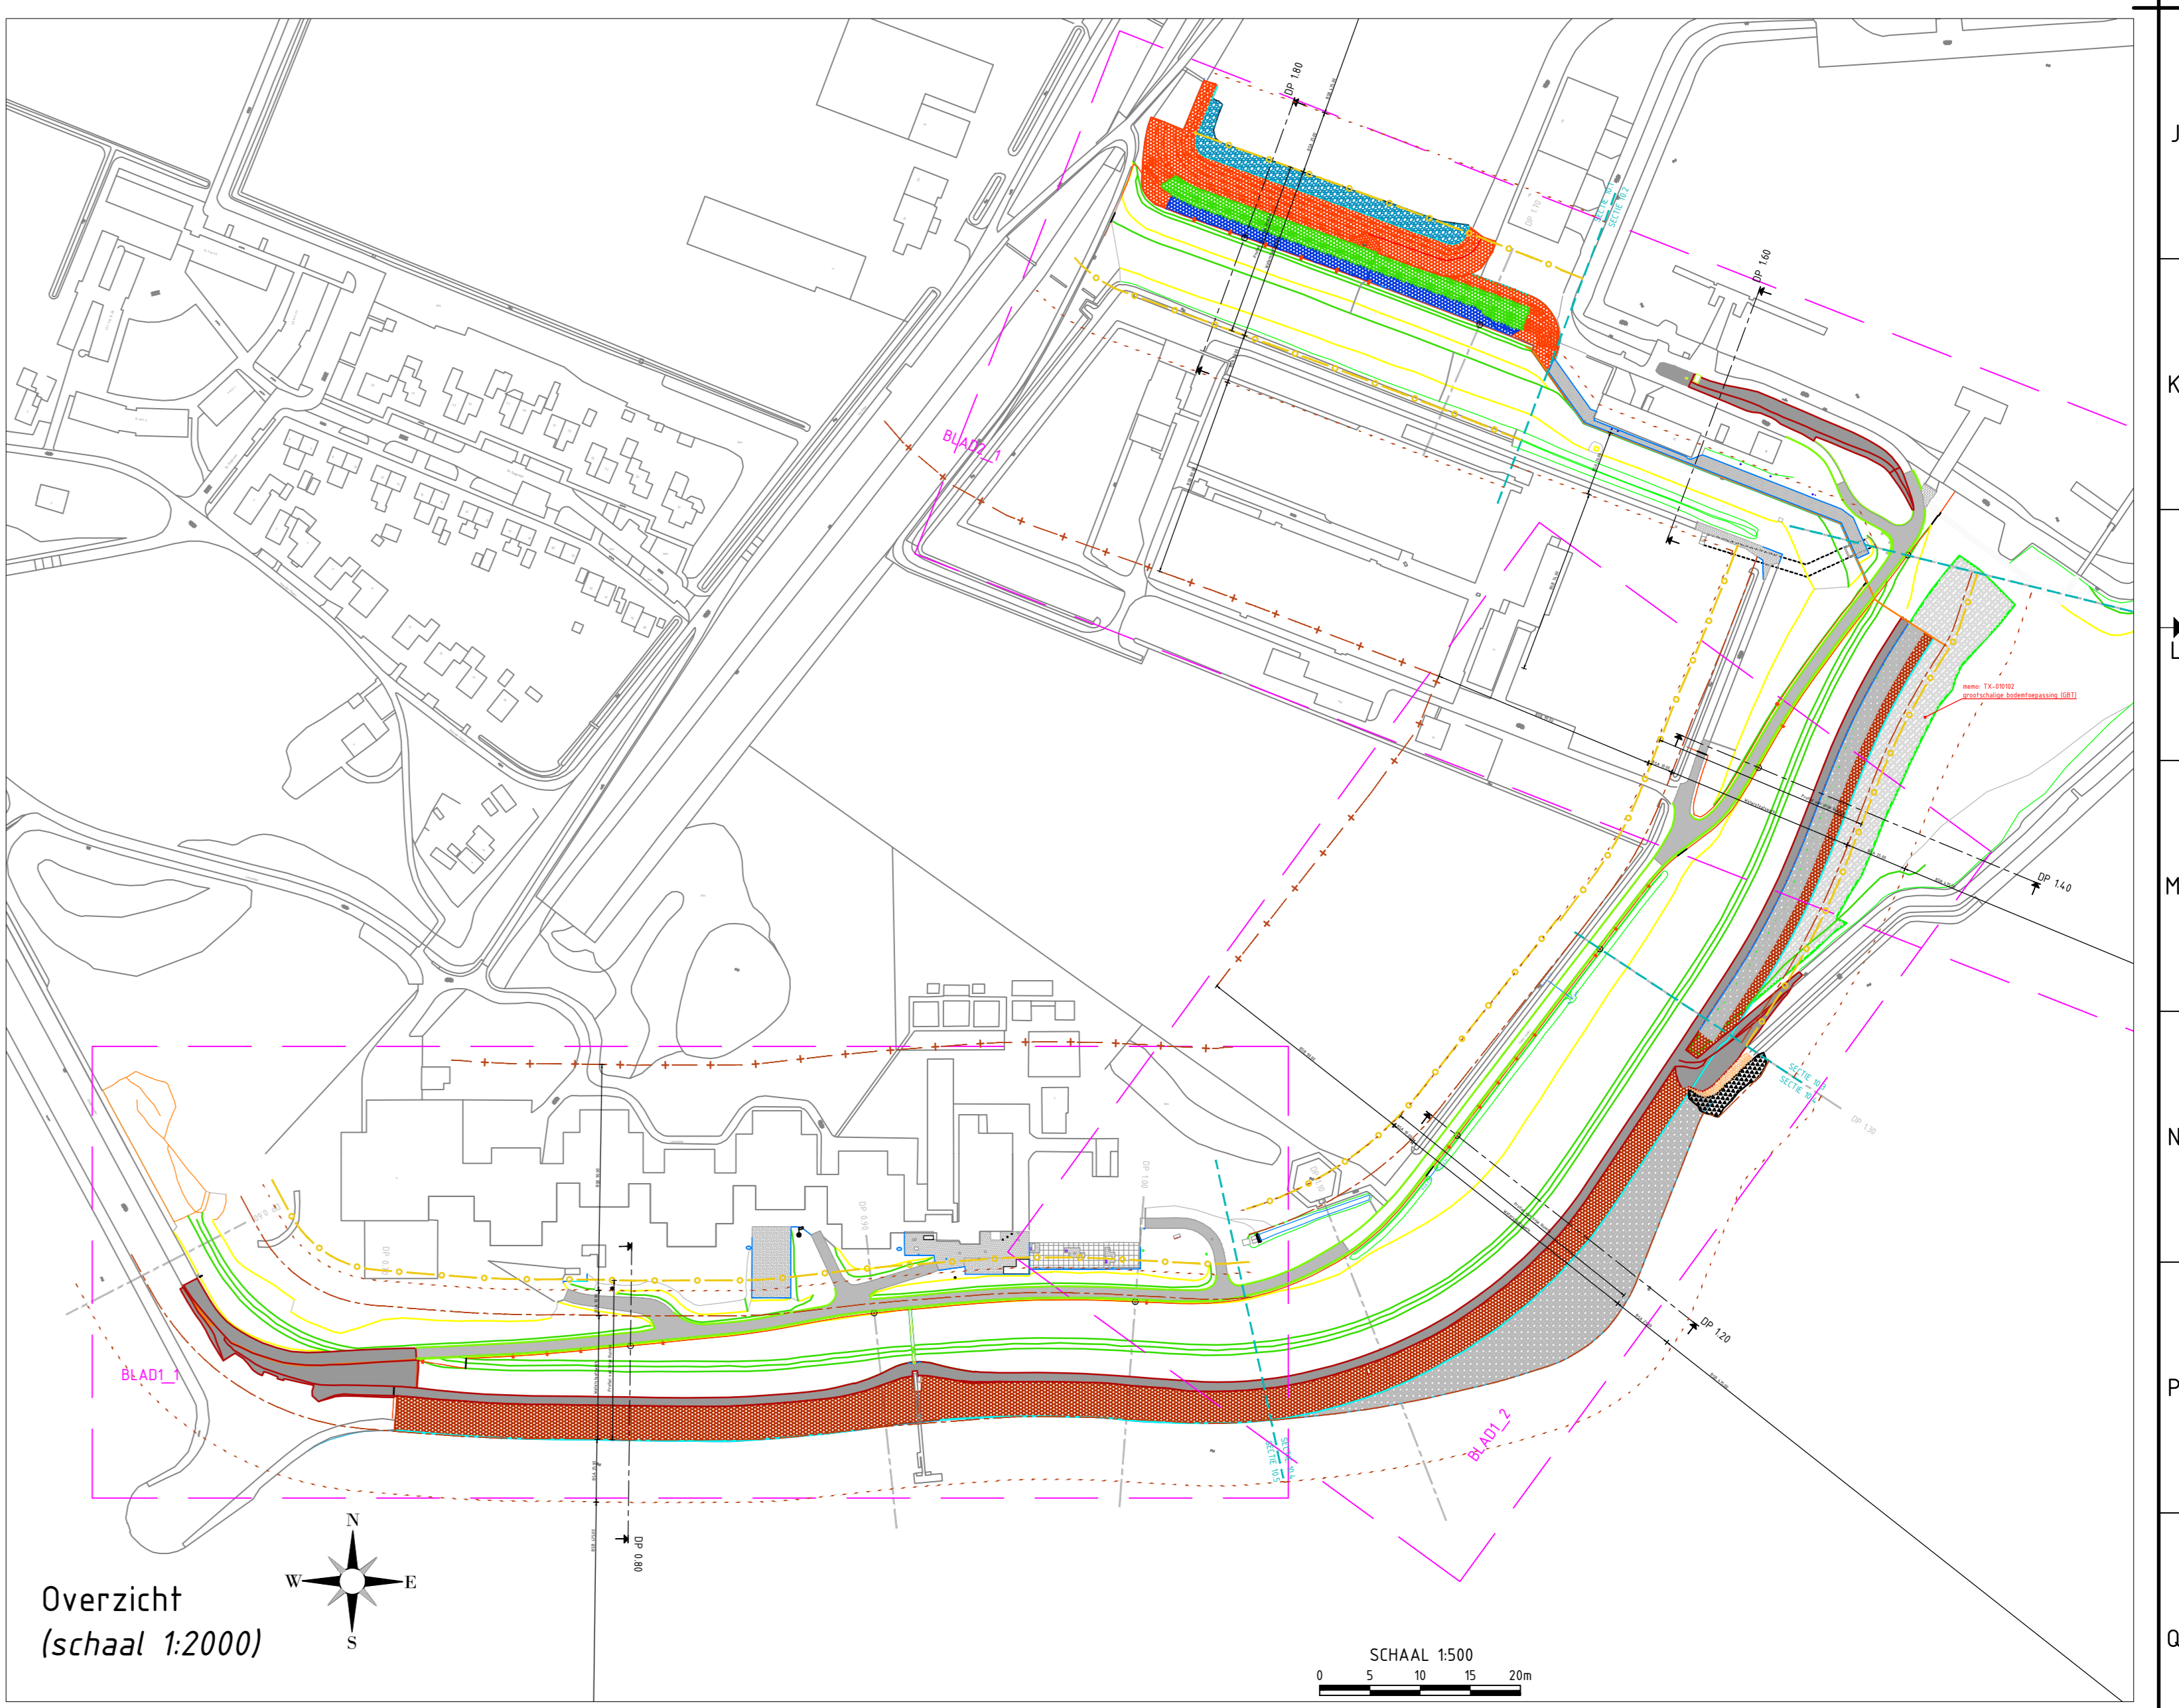


LEGENDA

SITUATIE AS-BUILT		ARCERING SITUATIE	
LEEFLAAG, KRUIJ		N.V.T.	
LEEFLAAG, TEEN		N.V.T.	
DUNZAND		N.V.T.	
OSA 14/20			
ASFALTVERHARDING, WAB			
ASFALTVERHARDING, WEGENBOUW			
BETON, IN WERK GESTORT			
BETONSTRAATSTENEN H-STENEN			
BETONSTRAATSTENEN			
OPSLUITBAND 10X20 CM		N.V.T.	
STELCONPLATEN			
BETONZULEN, ZULHOOGTE 30 CM			
BETONZULEN, ZULHOOGTE 30 CM			
BETONZULEN, ZULHOOGTE 40 CM			
BETONZULEN, ZULHOOGTE 50 CM			
BASALTZULEN, ZETWERK			
BASALTZULEN LOS GESTORT			
BASALTZULEN LOS GESTORT VOL EN ZAT			
HARTLUIJ STALEN DAMWAND A228-700		N.V.T.	
STALEN DEKSLAOP		N.V.T.	
TEENSCHOT		N.V.T.	
WATERLUIJ		N.V.T.	
INSTEELK WATERGANG		N.V.T.	
TRAP		N.V.T.	
GELEIDERAIL		N.V.T.	
AFRASTERING (2d)		N.V.T.	
POORT (2d)		N.V.T.	
GRASBETONSTEEN			
DIJKPAAL (overplaatst)		N.V.T.	
STRAATKOLK		N.V.T.	
SYSTEEMGRENZ		N.V.T.	
PROFIEL VAN VRIJE RUIMTE		N.V.T.	
BESCHERMINGSZONE A		N.V.T.	
BESCHERMINGSZONE B		N.V.T.	
WATERSTAATSWERK		N.V.T.	
GRASBETONSTEEN		N.V.T.	
SITUATIE BESTAAND		ARCERING SITUATIE	
GRBK, (BESTAAND)		N.V.T.	
TEENSCHOT, (BESTAAND)		N.V.T.	

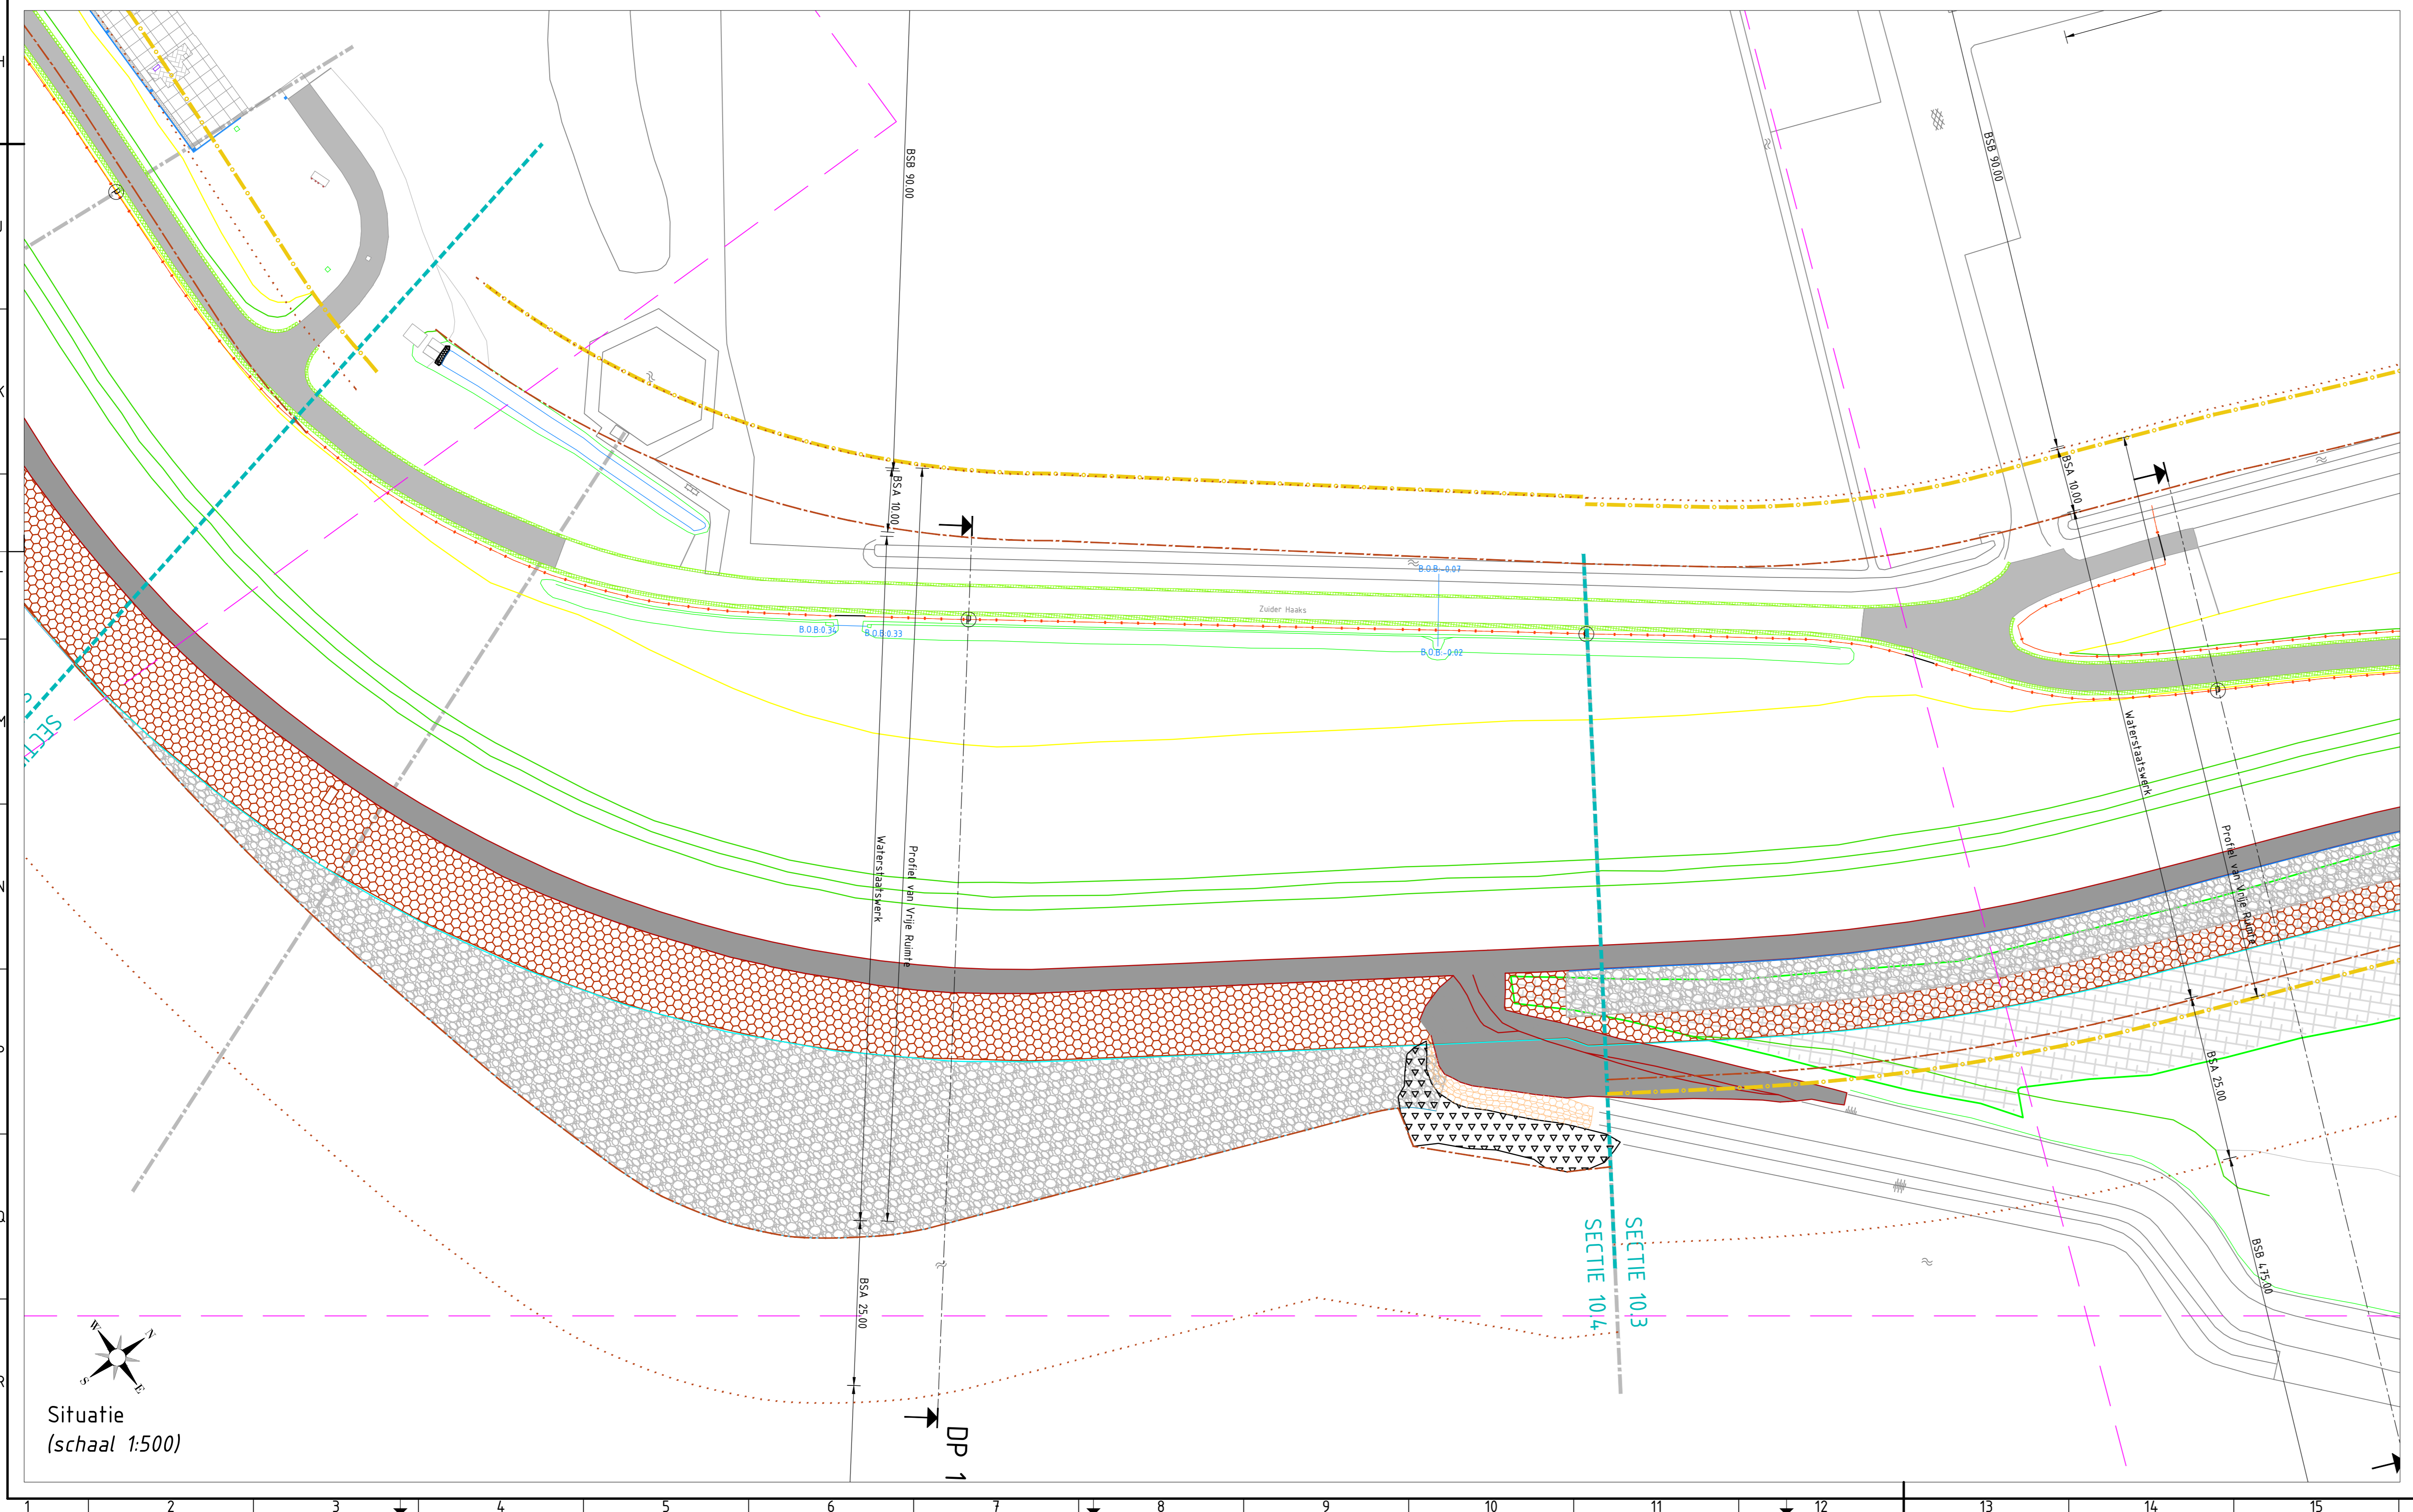


samen voor sterk
COMBINATIE TESSEL

Project: Versterking Waddenzeedijk Texel
 Opdrachtgever: HHNK
 Samenwerkende Legger = Situatie Sectie 10
 Opdrachtgever: A. van der Toep
 Ontwerper: T. Saal
 Uitgever: M. Arends
 Datum: 25-05-2009
 Doc. No.: 5.10300-3300a-C
 Tekeningnummer: S10-SIT-0001
 Status: Definitief
 Schaal: 1:500
 Blad: 1/17
 Revisie: 10