


Situatie
(schaal 1:500)

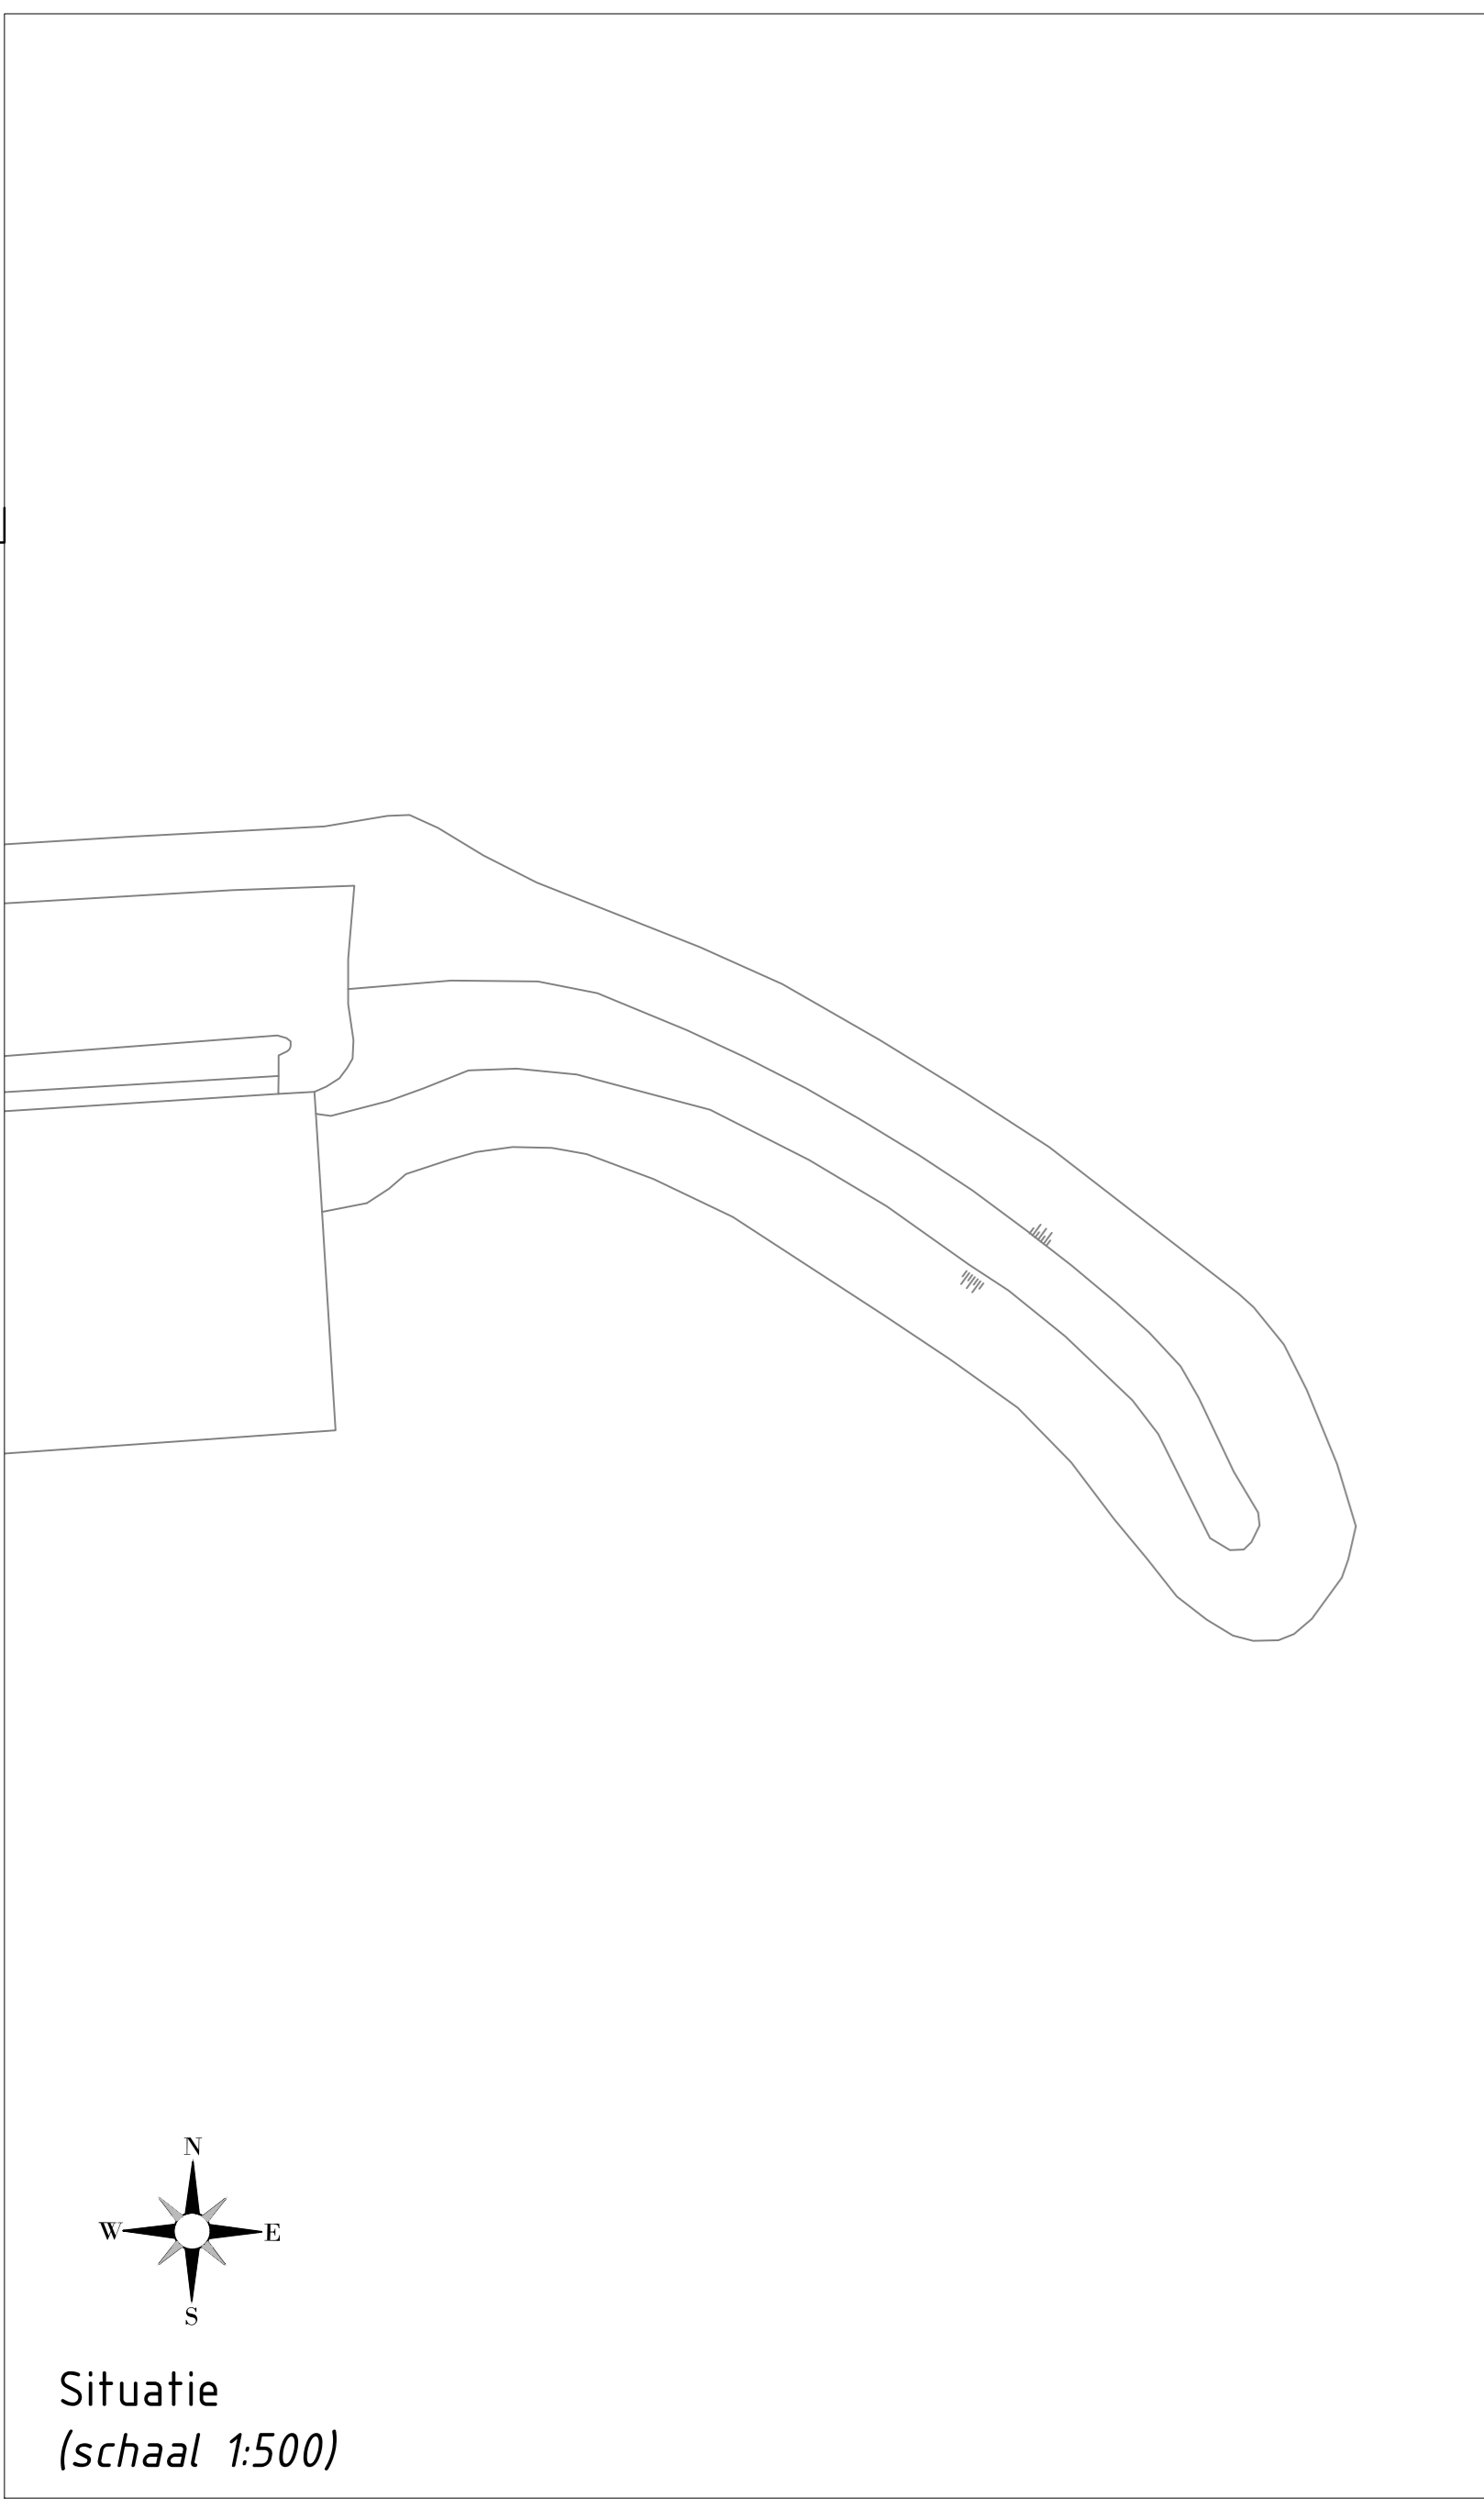

Situatie
(schaal 1:2000)

LEGENDA

SITUATIE AS-BUILT		ARCIERING SITUATIE	
LEEFLAAG, KRUIJN	[Symbol]	N.V.T.	[Symbol]
LEEFLAAG, TEEN	[Symbol]	N.V.T.	[Symbol]
DUNZAND	[Symbol]	N.V.T.	[Symbol]
OSA 14/20	[Symbol]	N.V.T.	[Symbol]
ASFALTVERHARDING, WAB	[Symbol]	N.V.T.	[Symbol]
ASFALTVERHARDING, WEGENBOUW	[Symbol]	N.V.T.	[Symbol]
BETON, IN WERK GESTORT	[Symbol]	N.V.T.	[Symbol]
BETONSTRAATSTENEN H-STENEN	[Symbol]	N.V.T.	[Symbol]
BETONSTRAATSTENEN	[Symbol]	N.V.T.	[Symbol]
OPSLUITBAND 10X20 CM	[Symbol]	N.V.T.	[Symbol]
STELCONPLATEN	[Symbol]	N.V.T.	[Symbol]
BETONZULLEN, ZULHOOGTE 20 CM	[Symbol]	N.V.T.	[Symbol]
BETONZULLEN, ZULHOOGTE 30 CM	[Symbol]	N.V.T.	[Symbol]
BETONZULLEN, ZULHOOGTE 40 CM	[Symbol]	N.V.T.	[Symbol]
BETONZULLEN, ZULHOOGTE 50 CM	[Symbol]	N.V.T.	[Symbol]
BASALTZULLEN, ZETWERK	[Symbol]	N.V.T.	[Symbol]
BASALTZULLEN LOS GESTORT	[Symbol]	N.V.T.	[Symbol]
BASALTZULLEN LOS GESTORT VOL EN ZAT	[Symbol]	N.V.T.	[Symbol]
HARTLIJN STALEN DAMWAND A228-700	[Symbol]	N.V.T.	[Symbol]
STAAL DEKSLAAF	[Symbol]	N.V.T.	[Symbol]
TEENSCHOT	[Symbol]	N.V.T.	[Symbol]
WATERLIJN	[Symbol]	N.V.T.	[Symbol]
INGSTEK WATERGANG	[Symbol]	N.V.T.	[Symbol]
TRAP	[Symbol]	N.V.T.	[Symbol]
GELEDERAAL	[Symbol]	N.V.T.	[Symbol]
AFRASTERING (2d)	[Symbol]	N.V.T.	[Symbol]
POORT (2d)	[Symbol]	N.V.T.	[Symbol]
GRASBETONSTEEN	[Symbol]	N.V.T.	[Symbol]
DIJKPAAL (herplaatsf)	[Symbol]	N.V.T.	[Symbol]
STRAATKOLK	[Symbol]	N.V.T.	[Symbol]
SYSTEEMGRENZ	[Symbol]	N.V.T.	[Symbol]
PROFIEL VAN VRIJE RUIMTE	[Symbol]	N.V.T.	[Symbol]
BESCHERMINGSZONE A	[Symbol]	N.V.T.	[Symbol]
BESCHERMINGSZONE B	[Symbol]	N.V.T.	[Symbol]
WATERSTAATSWERK	[Symbol]	N.V.T.	[Symbol]
GRASBETONSTEEN	[Symbol]	N.V.T.	[Symbol]

SITUATIE BESTAAND		ARCIERING SITUATIE	
GBKN, (BESTAAND)	[Symbol]	N.V.T.	[Symbol]
TEENSCHOT, (BESTAAND)	[Symbol]	N.V.T.	[Symbol]

		Project: Versterking Waddenzeedijk Texel Opdrachtgever: HNK Samenwerkende: Legger - Situatie Sectie 10 Status: Definitief Schaal: 1:500 Blad: 2/3 Periode: 1.0 S10-SIT-0002
--	--	---

SCHAAL 1500

Overzicht
(schaal 1:2000)

Samen voor sterk
COMBINATIE TESSEL