

Gewijzigde  
plattegronden  
revisietekening  
te goedkeuring

Kerkhoflaan 11A 2585 JB | Postbus 85616 2508 CH Den Haag 070.3506900 Fax 070.3514971

Gemeente Bronckhorst  
Postbus 200  
7255 ZJ Hengelo Gld

VUH

<b>BRONCKHORST</b>	
11 SEP 2009	
Afdeling VUH	Registratienummer

10 september 2009  
betreft: 0705 Bronckhorst

Hierbij zenden wij u zonder verder begeleidend schrijven

- ter informatie
- op verzoek
- volgens afspraak
- naar aanleiding van uw brief dd
- met verzoek om commentaar/advies
- ter goedkeuring
- gaarne een exemplaar ondertekend retour
- gecorrigeerd/gecontroleerd
- tevens verzonden aan

plattegronden in 2-voud

Atelier PRO

Directie

architect directeur

architect directeur

directeur uitvoering en financiën

architect adjunct directeur


adviseur uitvoering en financiën

info@atelierpro.nl  
www.atelierpro.nl


ING Bank  
668700.815  
Handelsregister:  
27088849  
BTW NL 0092.98.319.B.01

Op alle opdrachten zijn van toepassing de standaardvoorwaarden, de nieuwe regeling 2005, rechtsverhouding opdrachtgever-architect [DNR 2005].

ISO 9001 gecertificeerd

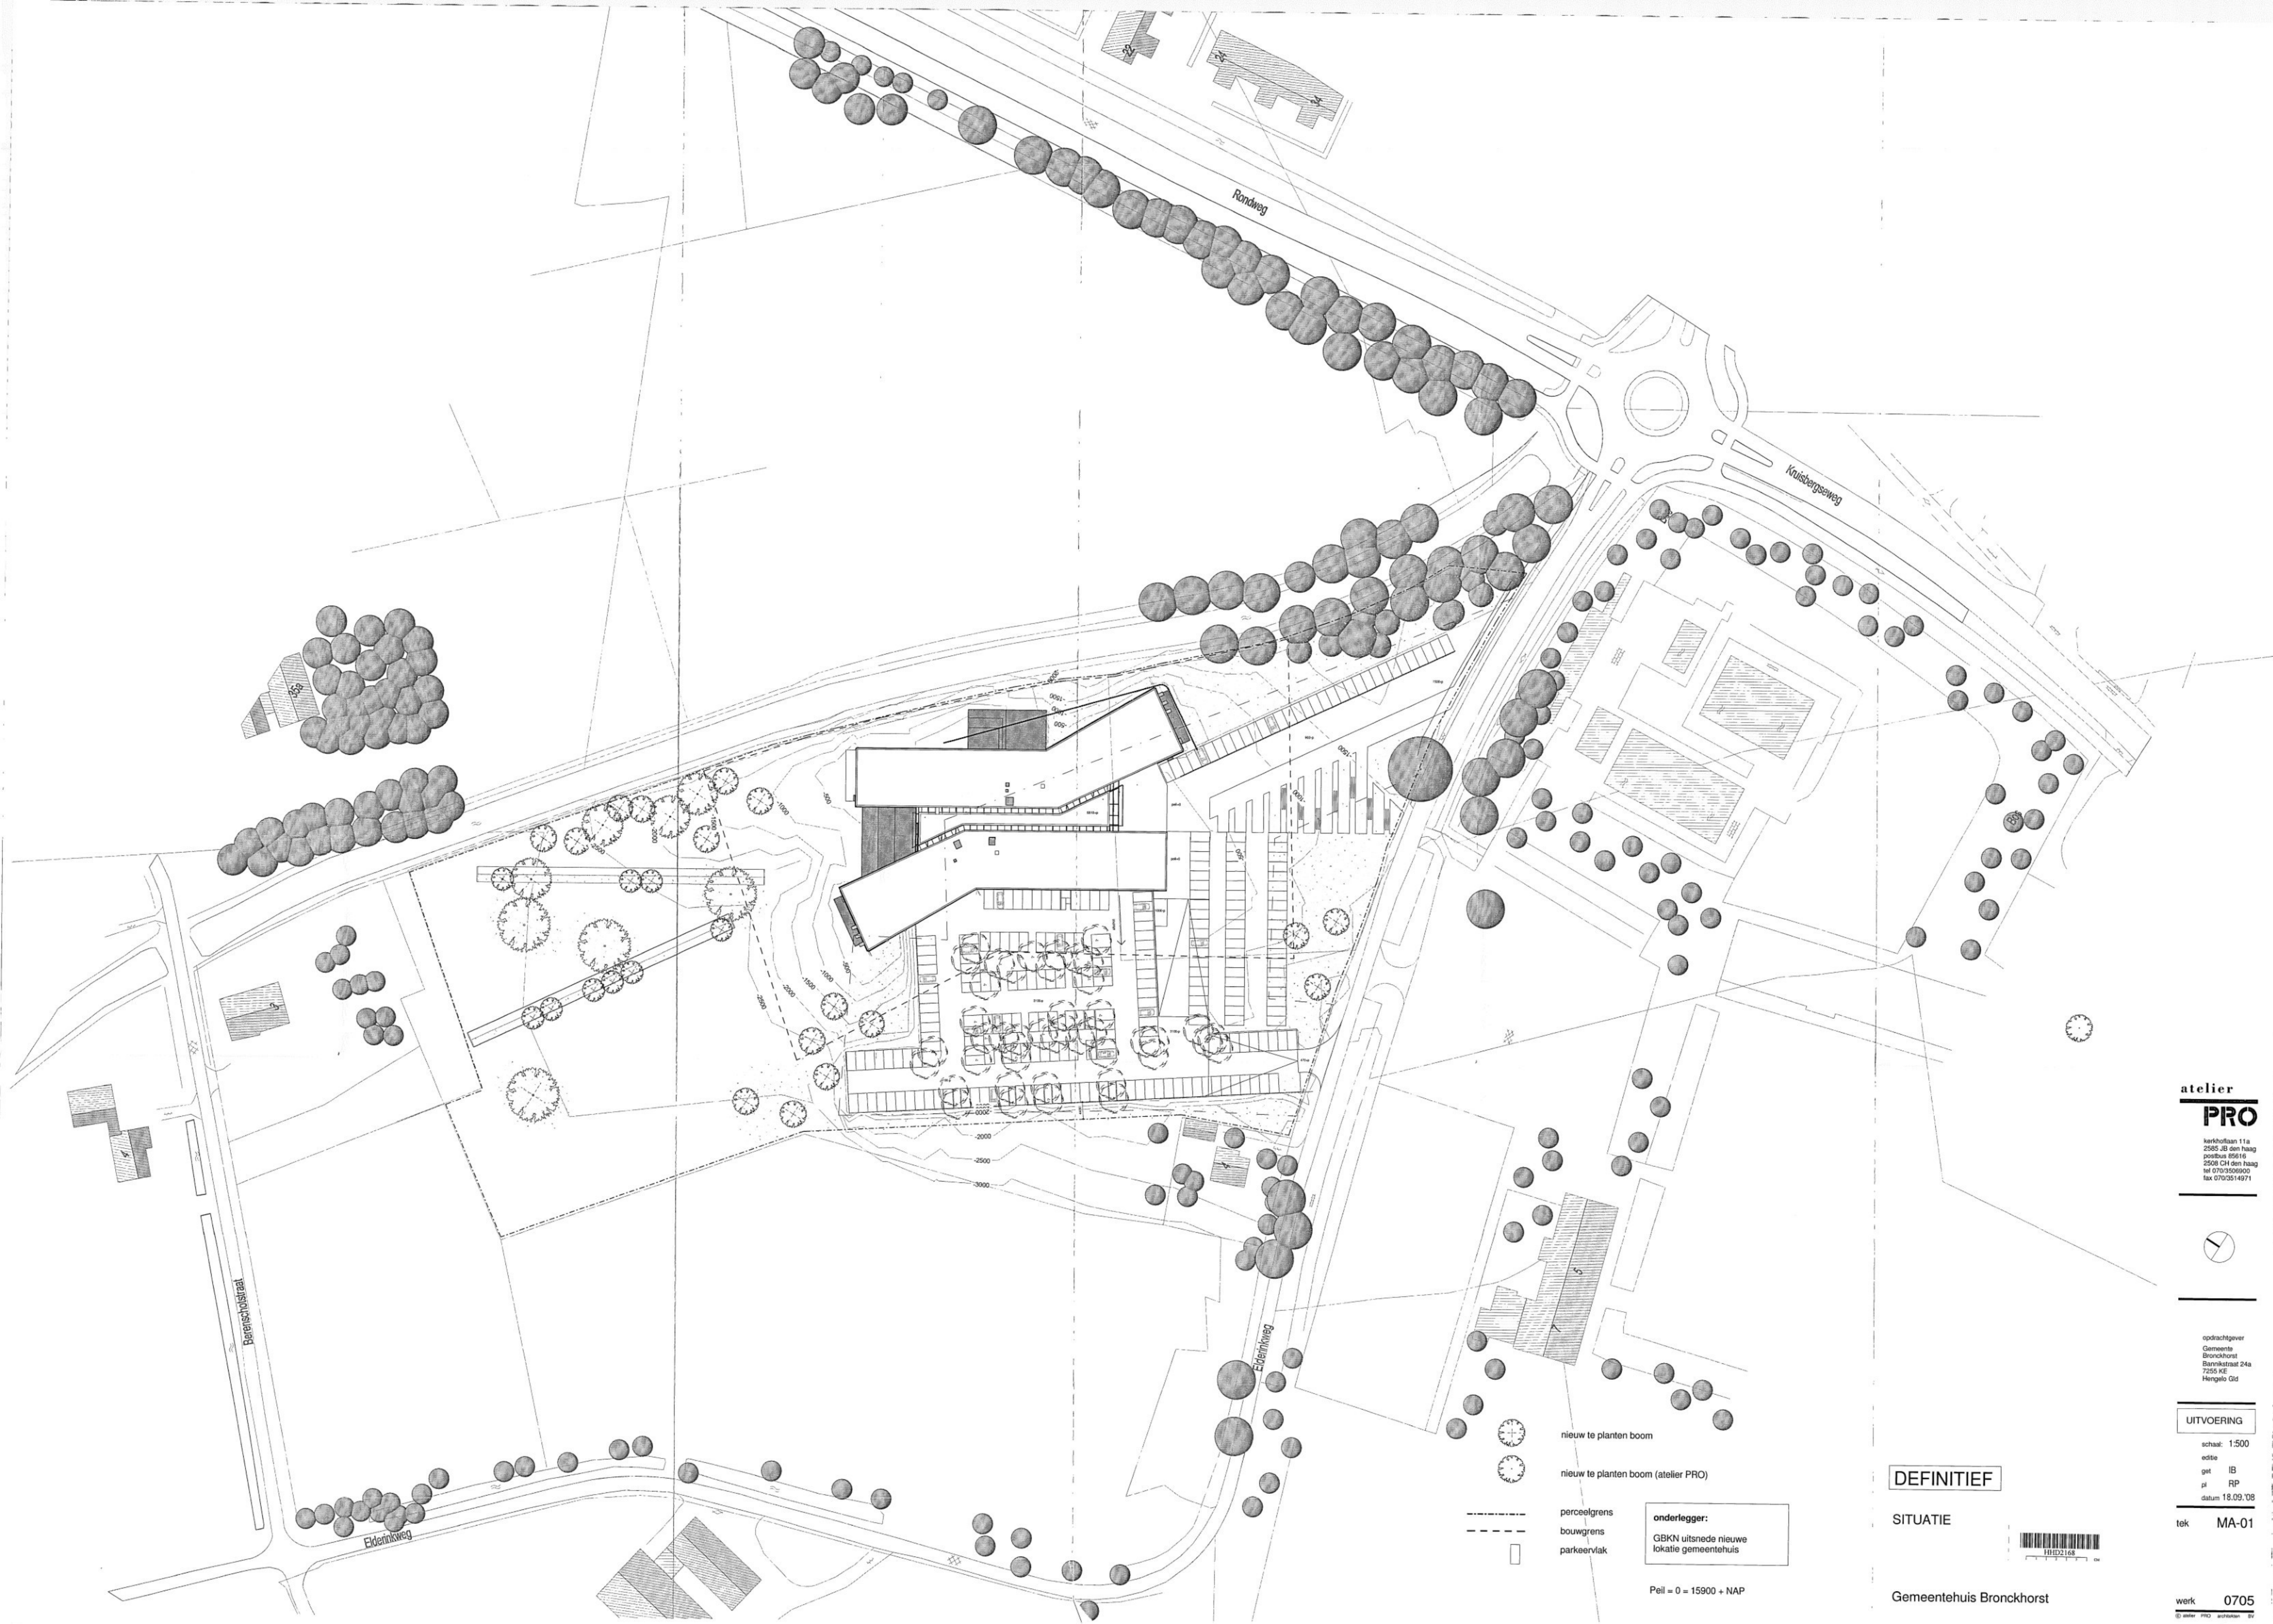

**atelier PRO**  
 kerkhoffaan 11a  
 2585 JB den haag  
 postbus 65616  
 2508 CH den haag  
 tel 0703509900  
 fax 0703514971

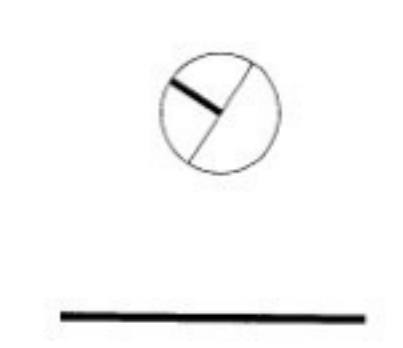

opdrachtgever  
 Gemeente  
 Bronckhorst  
 Barnekstraat 24a  
 7255 KE  
 Hengelo Gld

**UITVOERING**

schaal: 1:500  
 edite IB  
 get RP  
 datum 18.09.'08

tek MA-01

werk 0705

**DEFINITIEF**

SITUATIE




Gemeentehuis Bronckhorst


- nieuw te planten boom
- nieuw te planten boom (atelier PRO)
- perceelgrens
- bouwgrens
- parkeervlak

**onderlegger:**  
 CBKN uitsnede nieuwe  
 lokatie gemeentehuis

Peil = 0 = 15900 + NAP

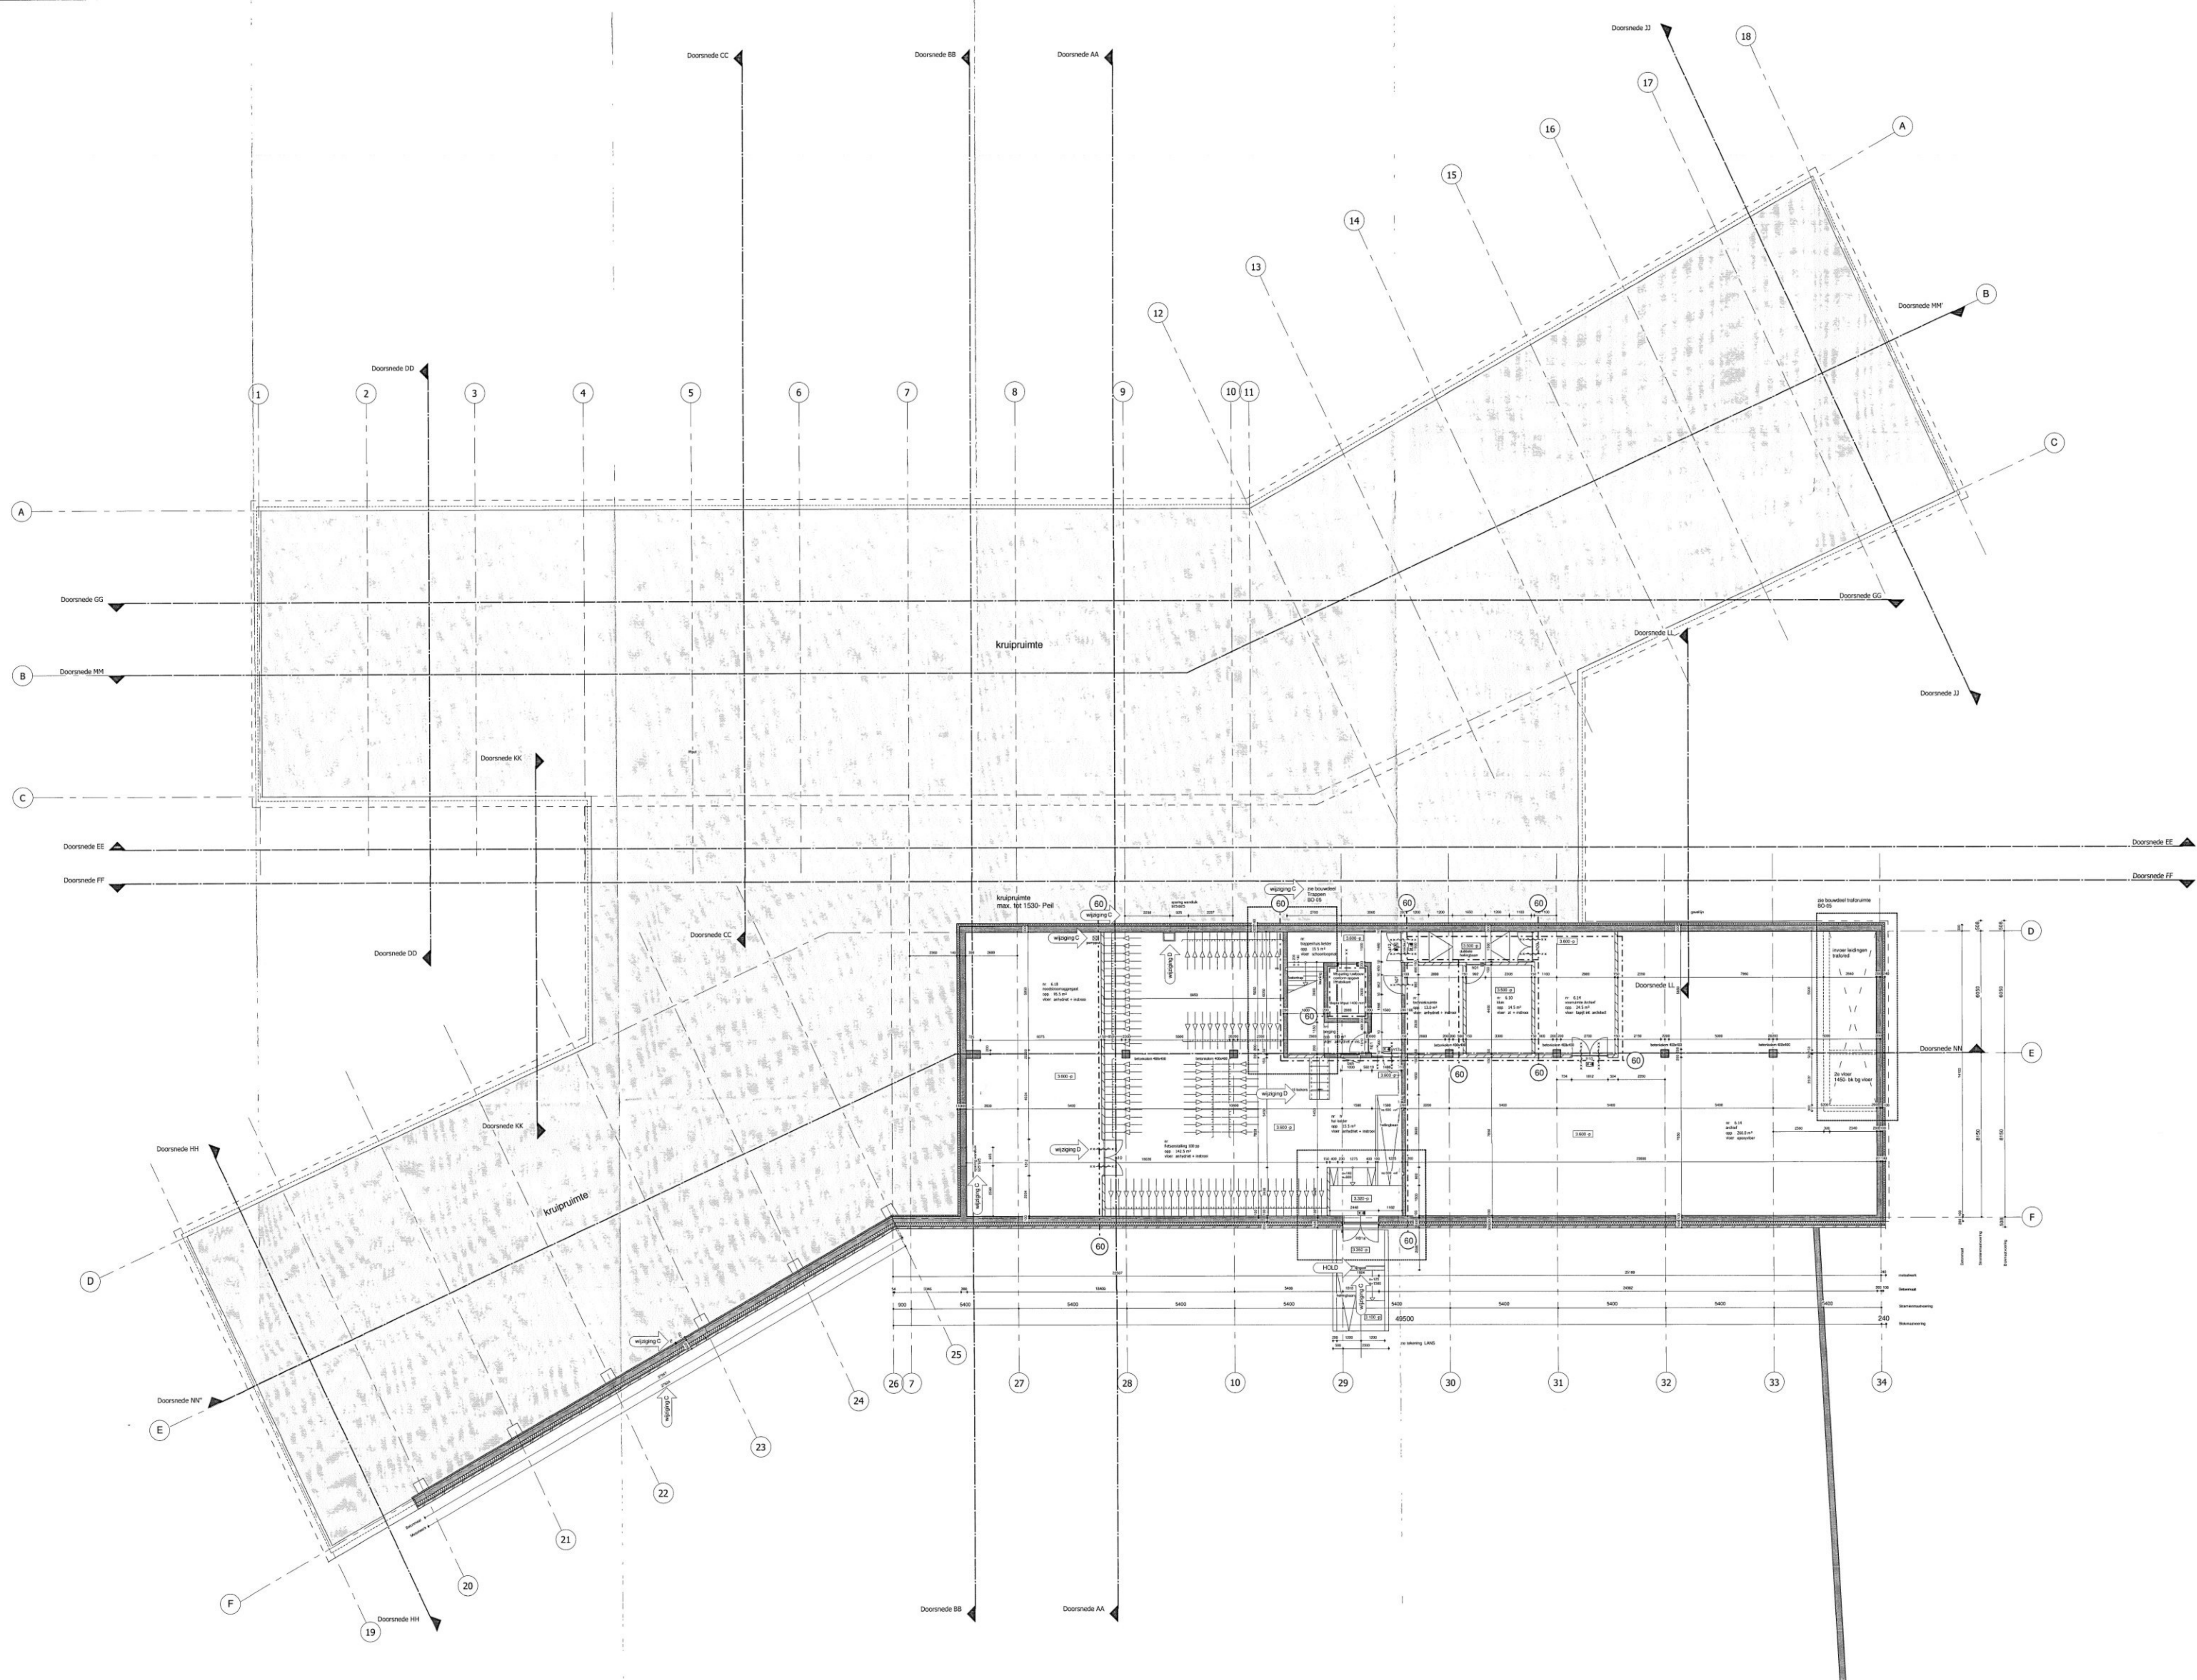

omschrijving wijziging	editie	versand datum	gew	PRO	ICS	WOU	WOU	CAU	HE	EBRO	SFA	LAN
zie wijzigingslijst	A	14.10.2008	IB	2	1	2	1	1	2	1	1	1
zie wijzigingslijst	B	11.10.2009	IB	2	1	2	1	1	2	1	1	1
zie wijzigingslijst	C	16.01.2009	IB	2	1	2	1	1	2	1	1	1
zie wijzigingslijst	D	20.02.2009	IB	2	1	2	1	1	2	1	1	1

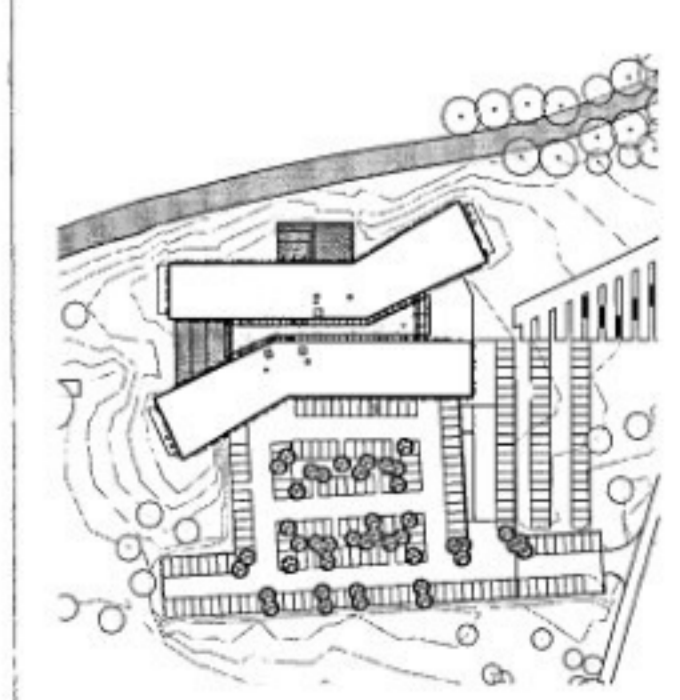

**atelier PRO**  
 kerkhofbaan 11a  
 2065-BB den Haag  
 postbus 85616  
 2520 CH den Haag  
 tel 070-3009000  
 fax 070-3514971




opdrachtgever  
 Gemeente  
 Bronckhorst  
 Burchkhorst 24a  
 7255 KE  
 Nergelo-Gld

**UITVOERING**


schaal: 1:100  
 editie: D  
 get: IB  
 pf: RP  
 datum: 22.09.08

tek: MA-03



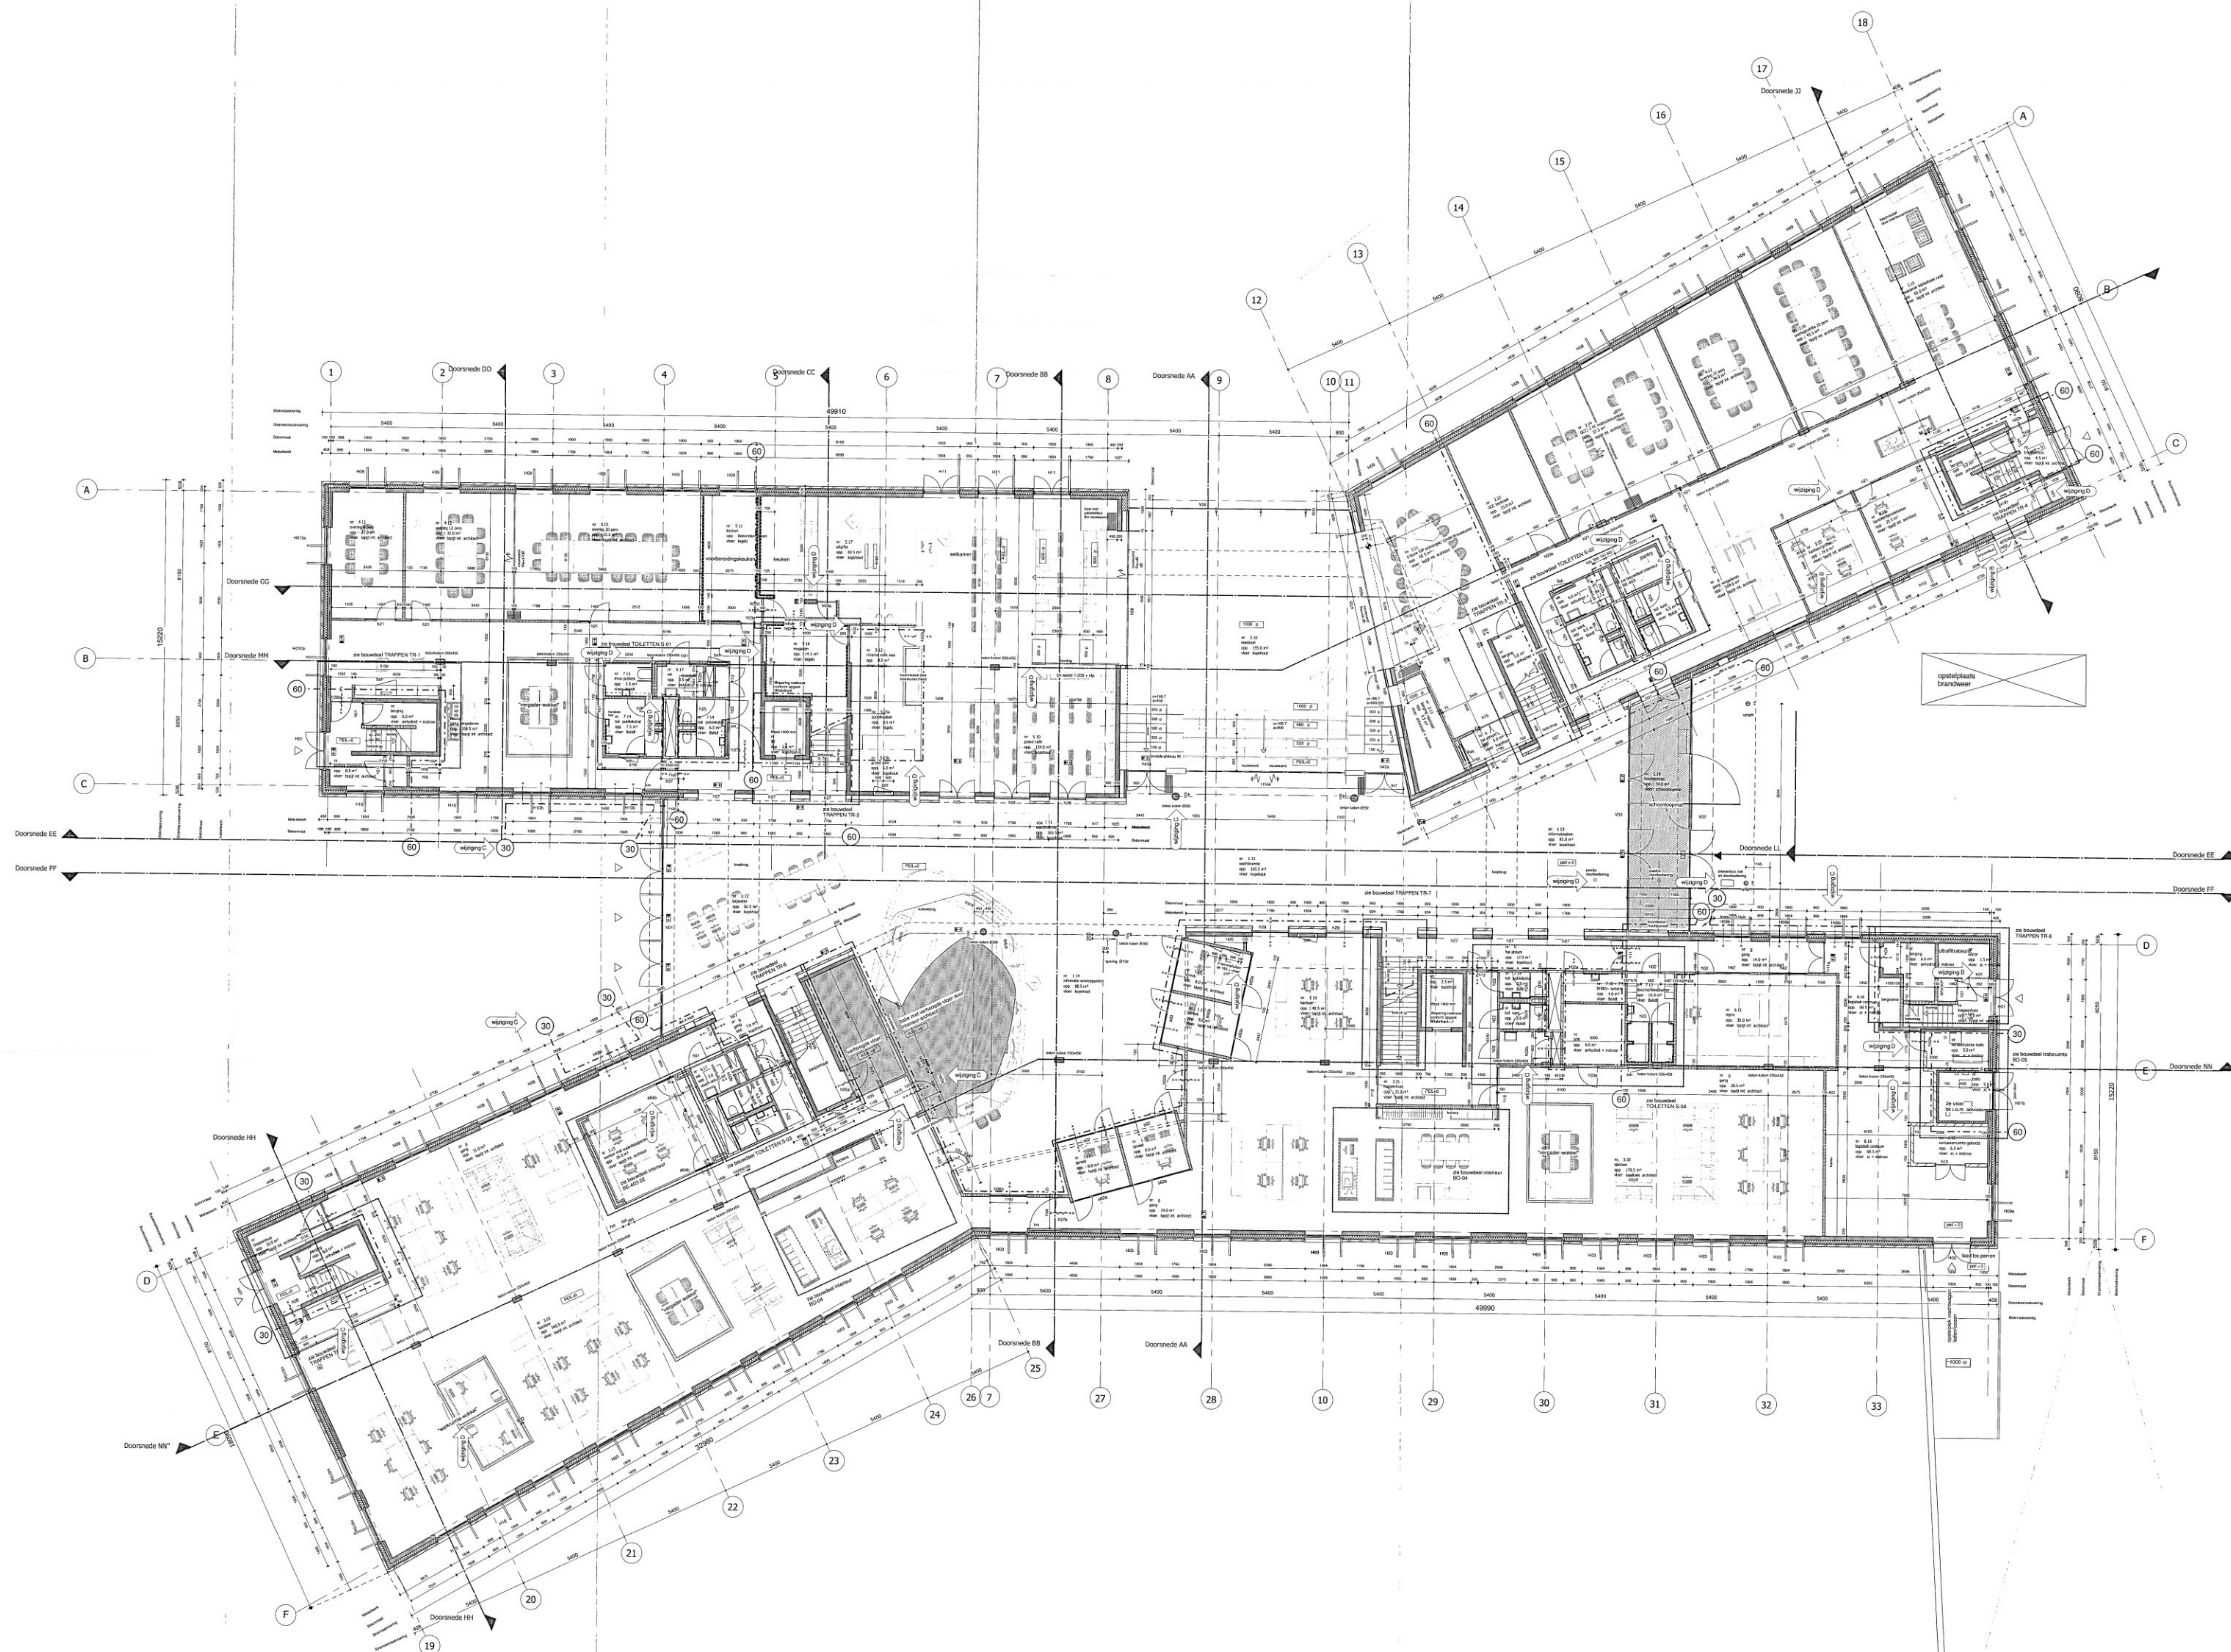

omschrijving wijziging	verzend edisse	datum gew	DO	ES	BAM	SCM	HE	ALP	STO	LAN
Zie wijzigingsplan	A	31.10.2008	2	2	1	1	1	1	1	1
Zie wijzigingsplan	B	31.10.2008	2	1	2	1	1	1	1	1
Zie wijzigingsplan	C	20.02.2009	2	1	1	1	1	1	1	1
Zie wijzigingsplan	D	02.02.2009	2	1	1	1	1	1	1	1

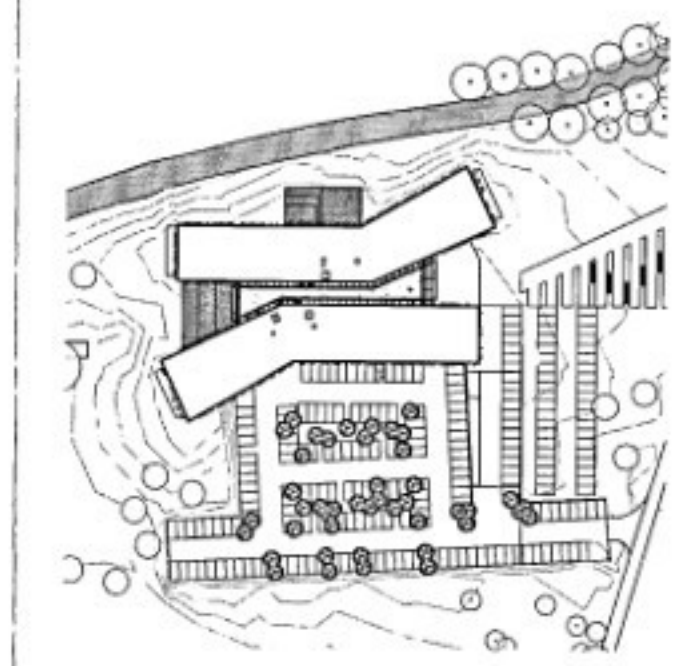

BEGANE GROND




**atelier PRO**  
 kerckhofaan 11a  
 2505 JB den Haag  
 postbus 85616  
 2508 CH den Haag  
 tel 070 2059800  
 fax 070 2514971


opdrachtgever  
 Gemeente  
 Bronckhorst  
 Barminkstraat 24a  
 7255 KE  
 Hergelo Gld

**UITVOERING**  
 schaal: 1:100  
 edisse: c  
 get: IB  
 pl: RP  
 datum: 25.09.08

tek: MA-04

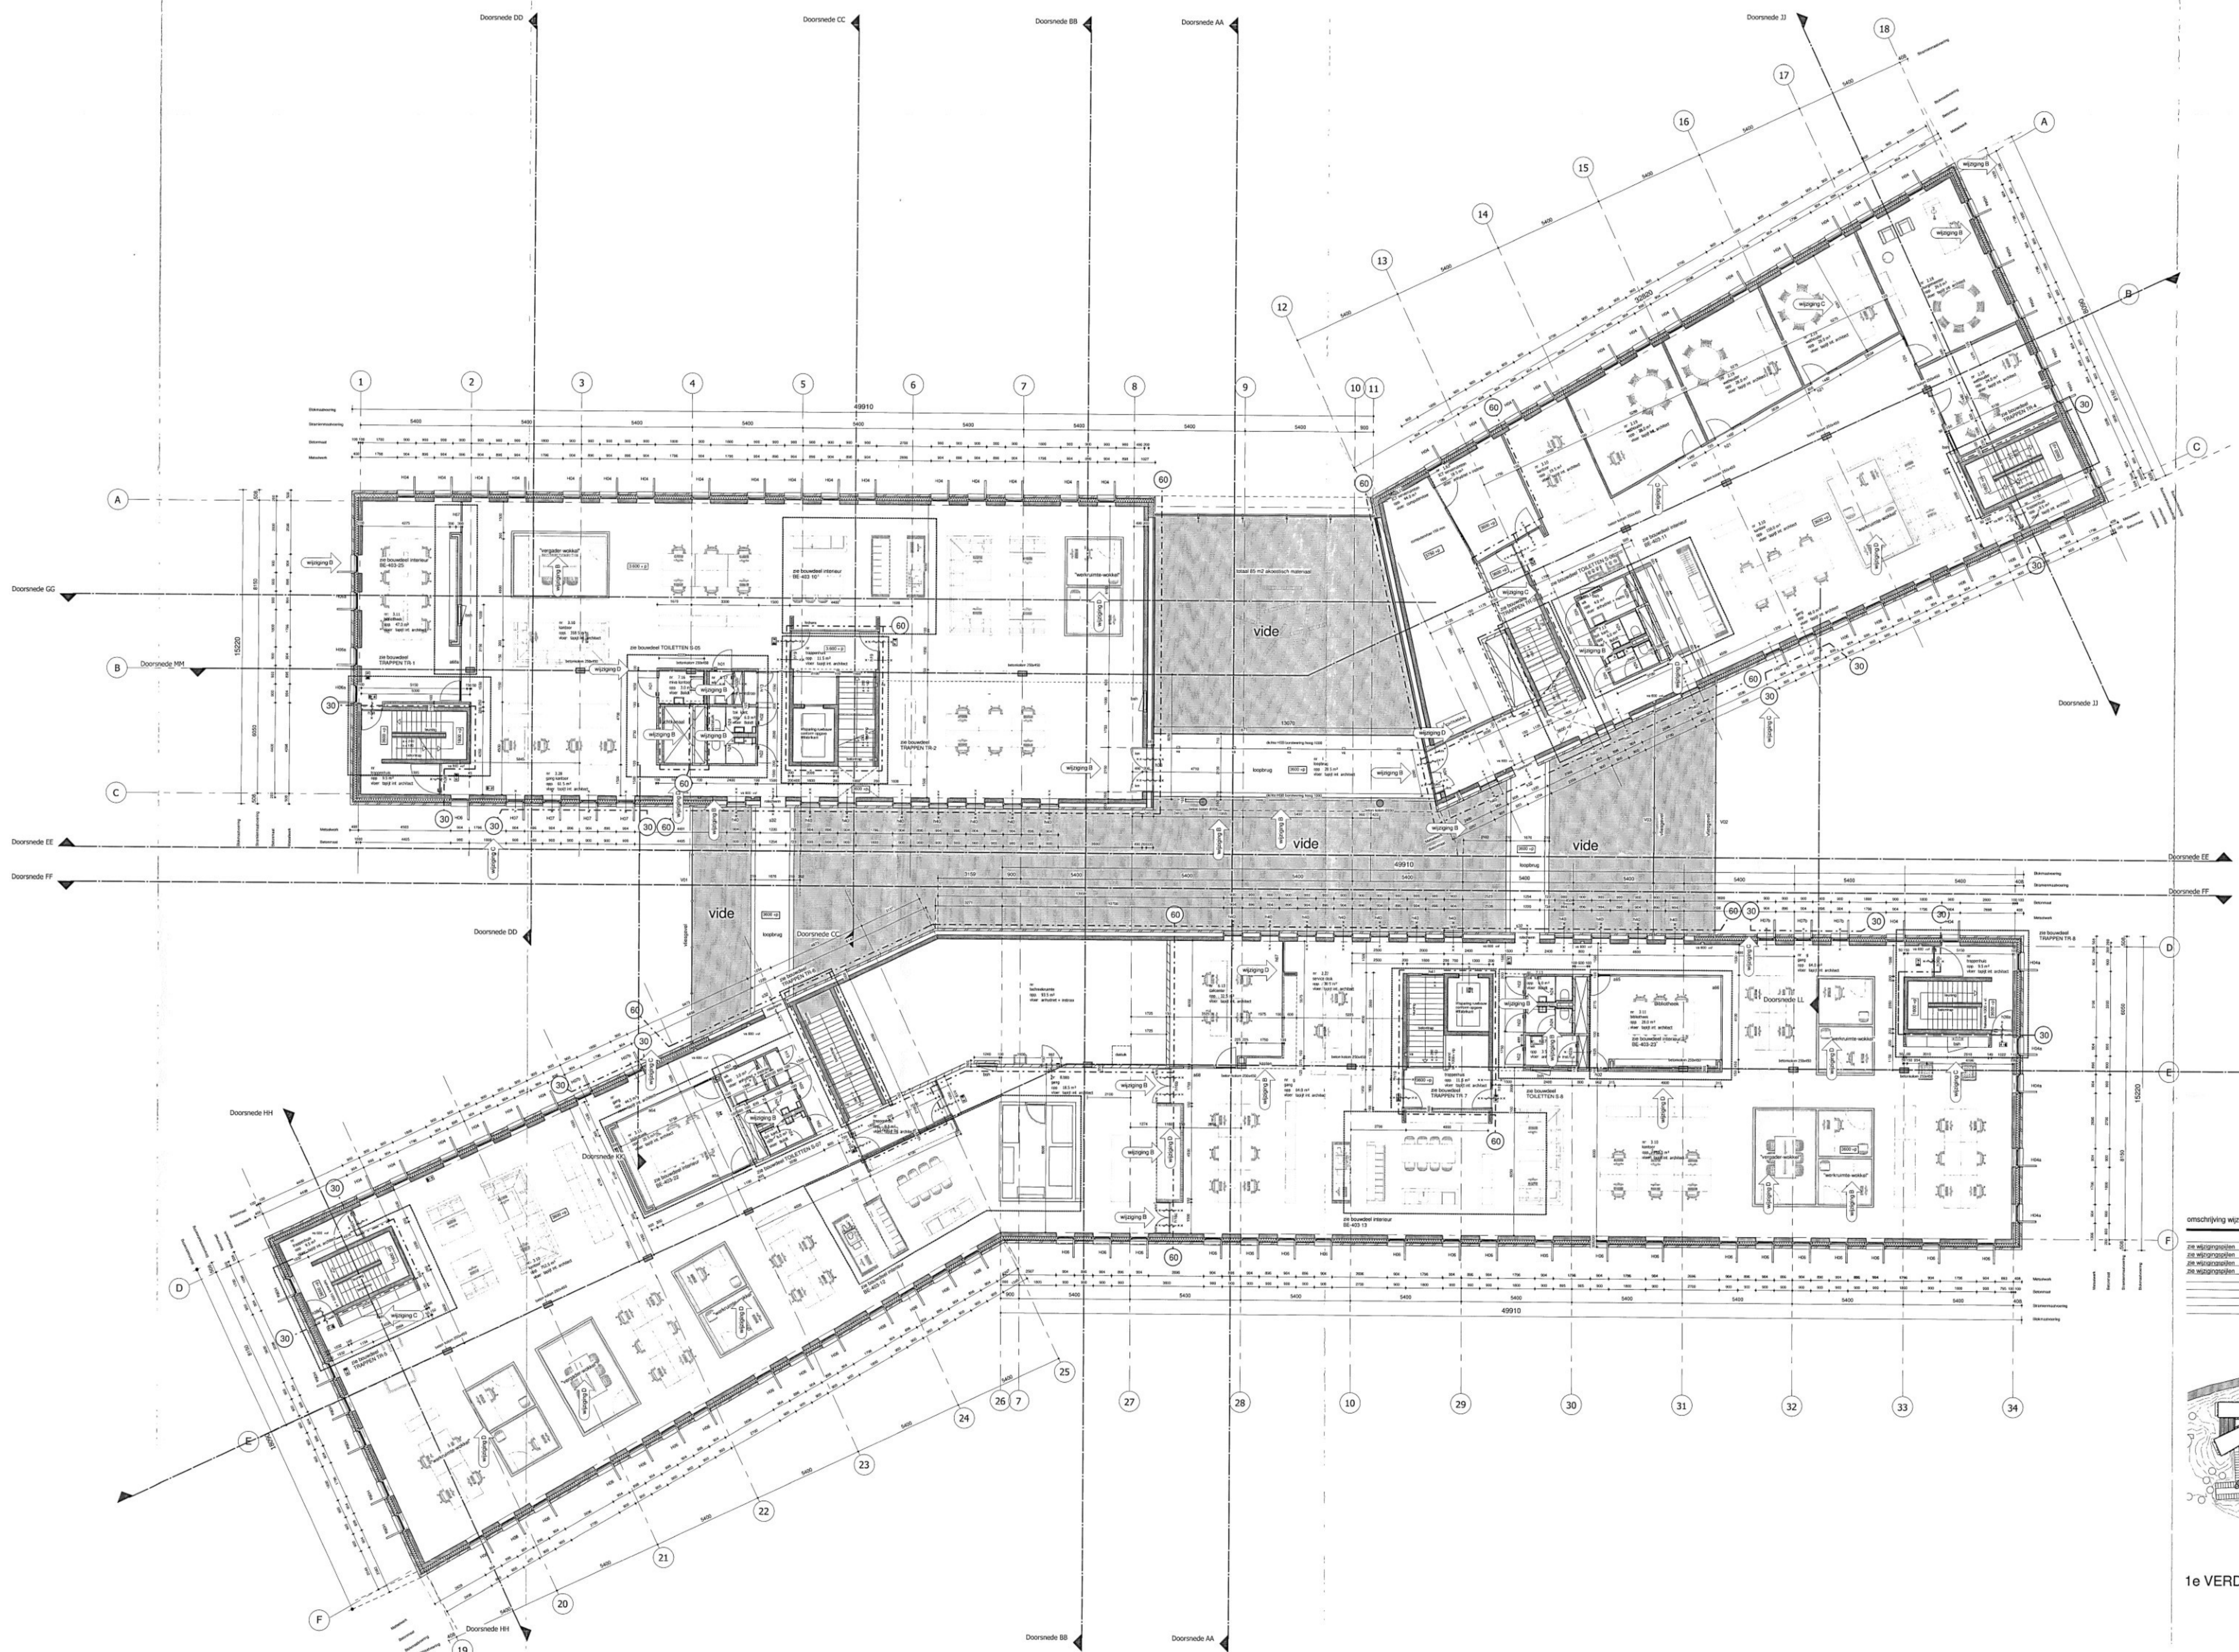

omschrijving wijziging	edisse	verzend datum	genn	PRO	KCS	BAM	CAU	HE	ALF	STA	LAN
nie wijzigingen		10.10.2008		2	1	1	1	1	1	1	1
nie wijzigingen	A	11.10.2008		2	1	1	1	1	1	1	1
nie wijzigingen	B	16.01.2009		2	1	1	1	1	1	1	1
nie wijzigingen	C	20.02.2009		2	1	1	1	1	1	1	1
nie wijzigingen	D										

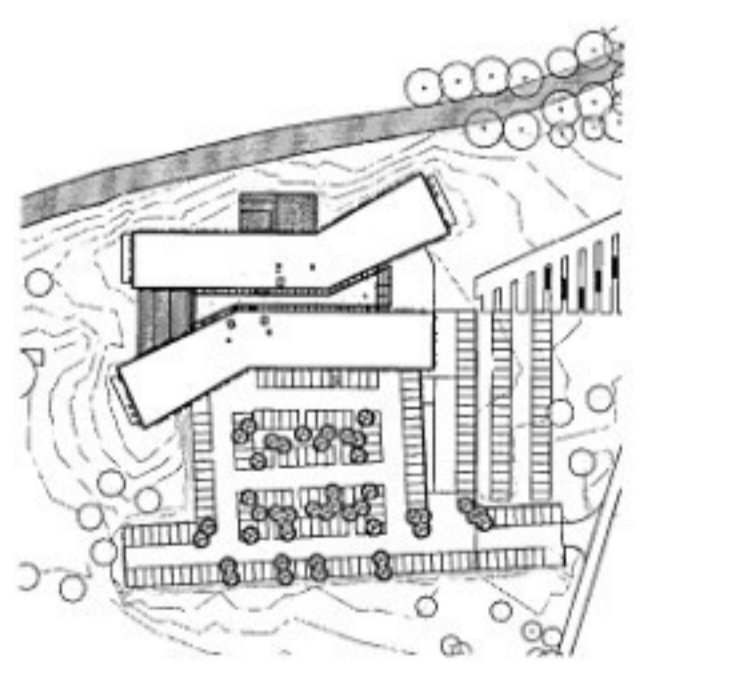

1e VERDIEPING





**atelier PRO**  
 kerkhoflaan 11a  
 2585 JB den Haag  
 postbus 69018  
 2508 CH den Haag  
 tel 0705509000  
 fax 0705014971

opdrachtgever  
 Gemeente  
 Bronckhorst  
 Barenkstraat 24a  
 7255 KE  
 Hengelo Gld

**UITVOERING**

schaal: 1:100  
 edisse C  
 get IB  
 pt RP  
 datum 26.09.08

tek MA-05

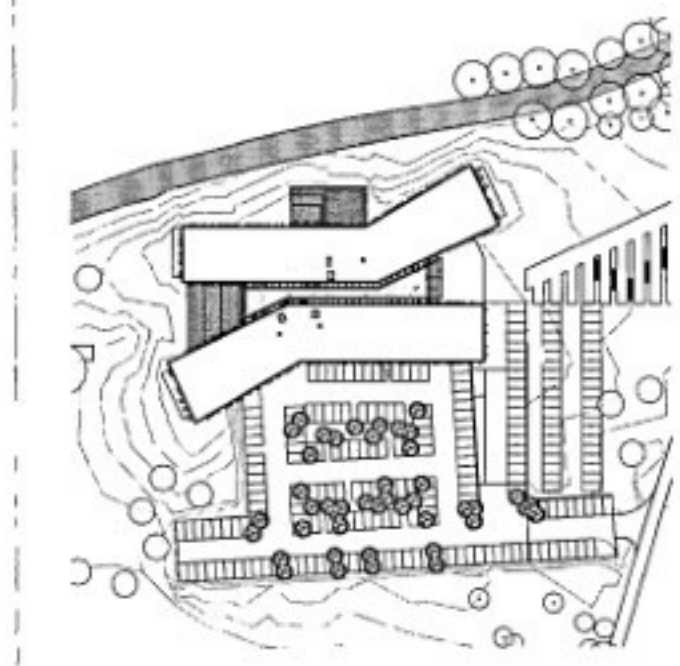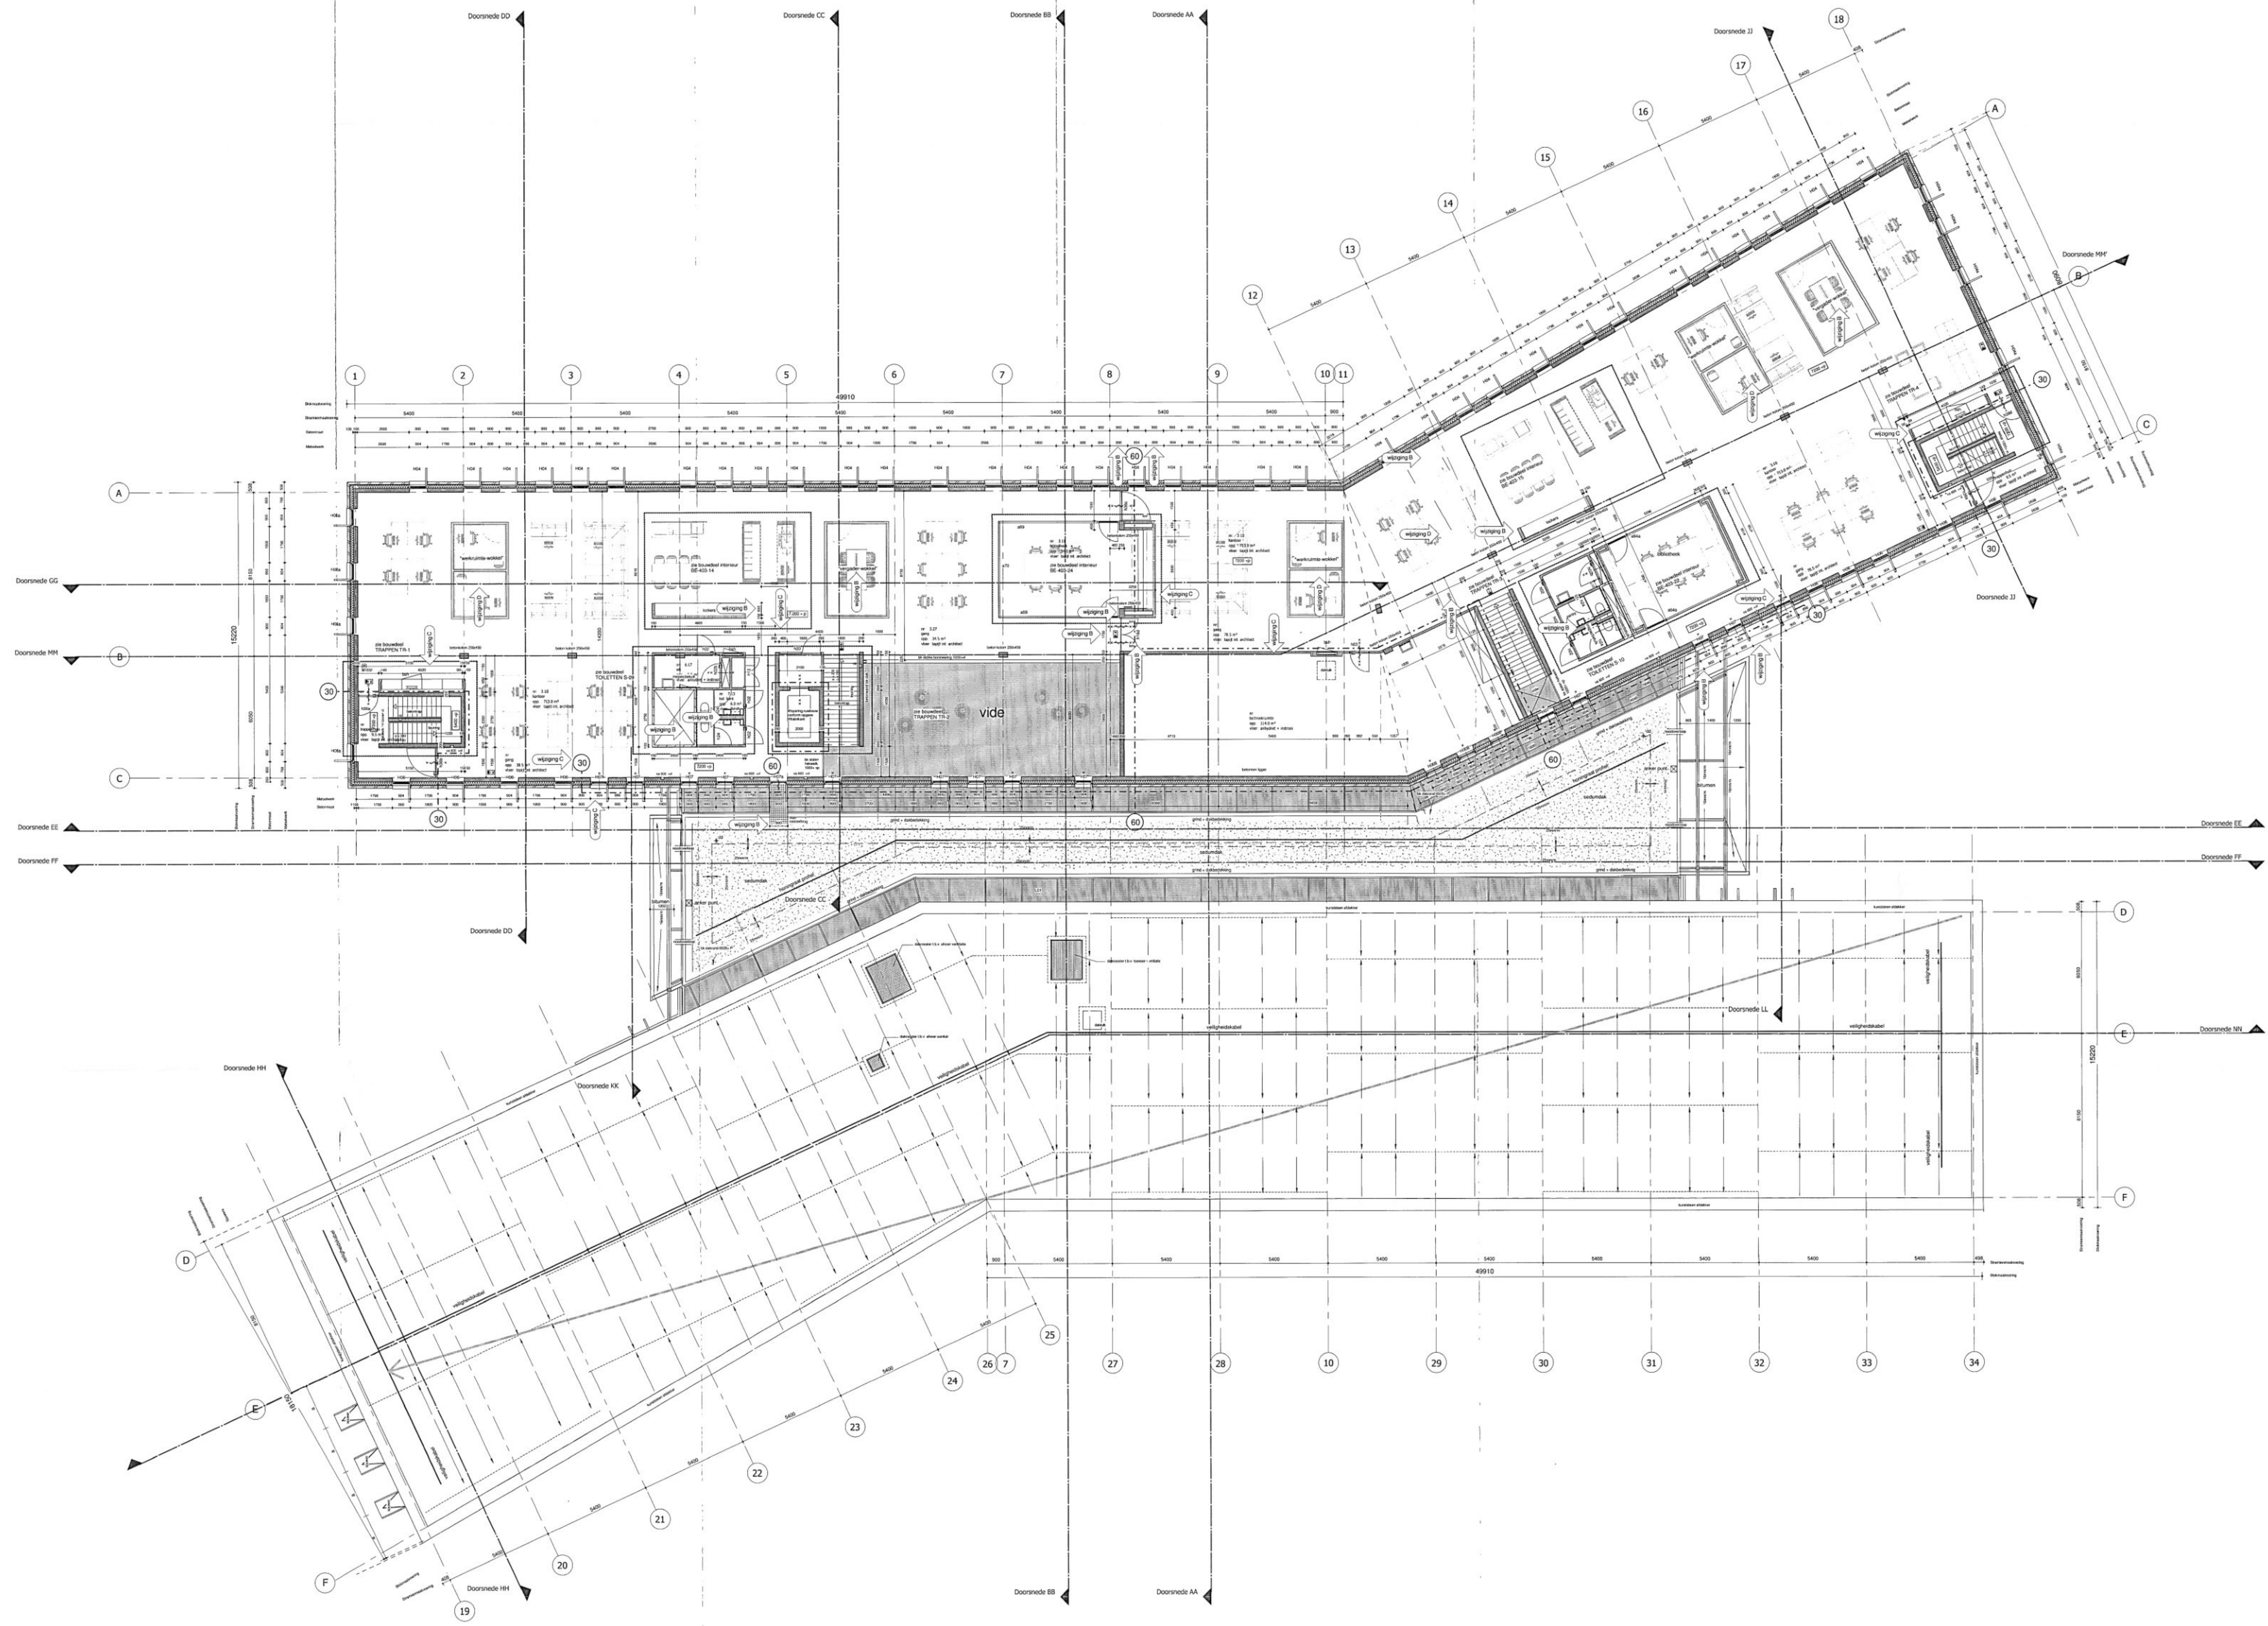

2e VERDIEPING



Gemeentehuis Bronckhorst

**atelier PRO**  
 kerkhofaan 11a  
 2565 JB den Haag  
 postbus 65616  
 2520 CA den Haag  
 tel 0703506000  
 fax 0703514971

omschrijving wijziging	versand editie	datum	gnr	PRO	KCS	BAM	CAU	HE	BRG	STA	LAN
zie wijzigingen	A	31.10.2009	IB	2	1	2	1	1	2	1	1
zie wijzigingen	B	18.01.2009	IB	2	1	2	1	1	1	1	1
zie wijzigingen	C	20.02.2009	IB	2	1	2	1	1	1	1	1
zie wijzigingen	D		IB	2	1	2	1	1	1	1	1

editie A: geüpdatet versneld van 508 naar 509 mm



opdrachtgever  
 Gemeente  
 Bronckhorst  
 Barminkstraat 24a  
 7255 KE  
 Hengelo Ge

**UITVOERING**

schaal: 1:100  
 editie: C  
 get: IB  
 pt: RP  
 datum: 30.09.08

tok: MA-06

werk: 0705  
 © atelier PRO architecten BV

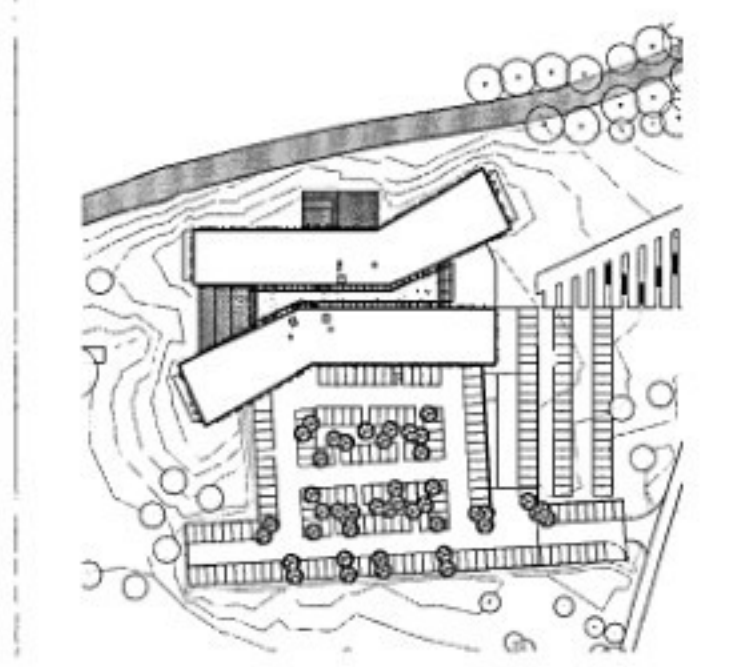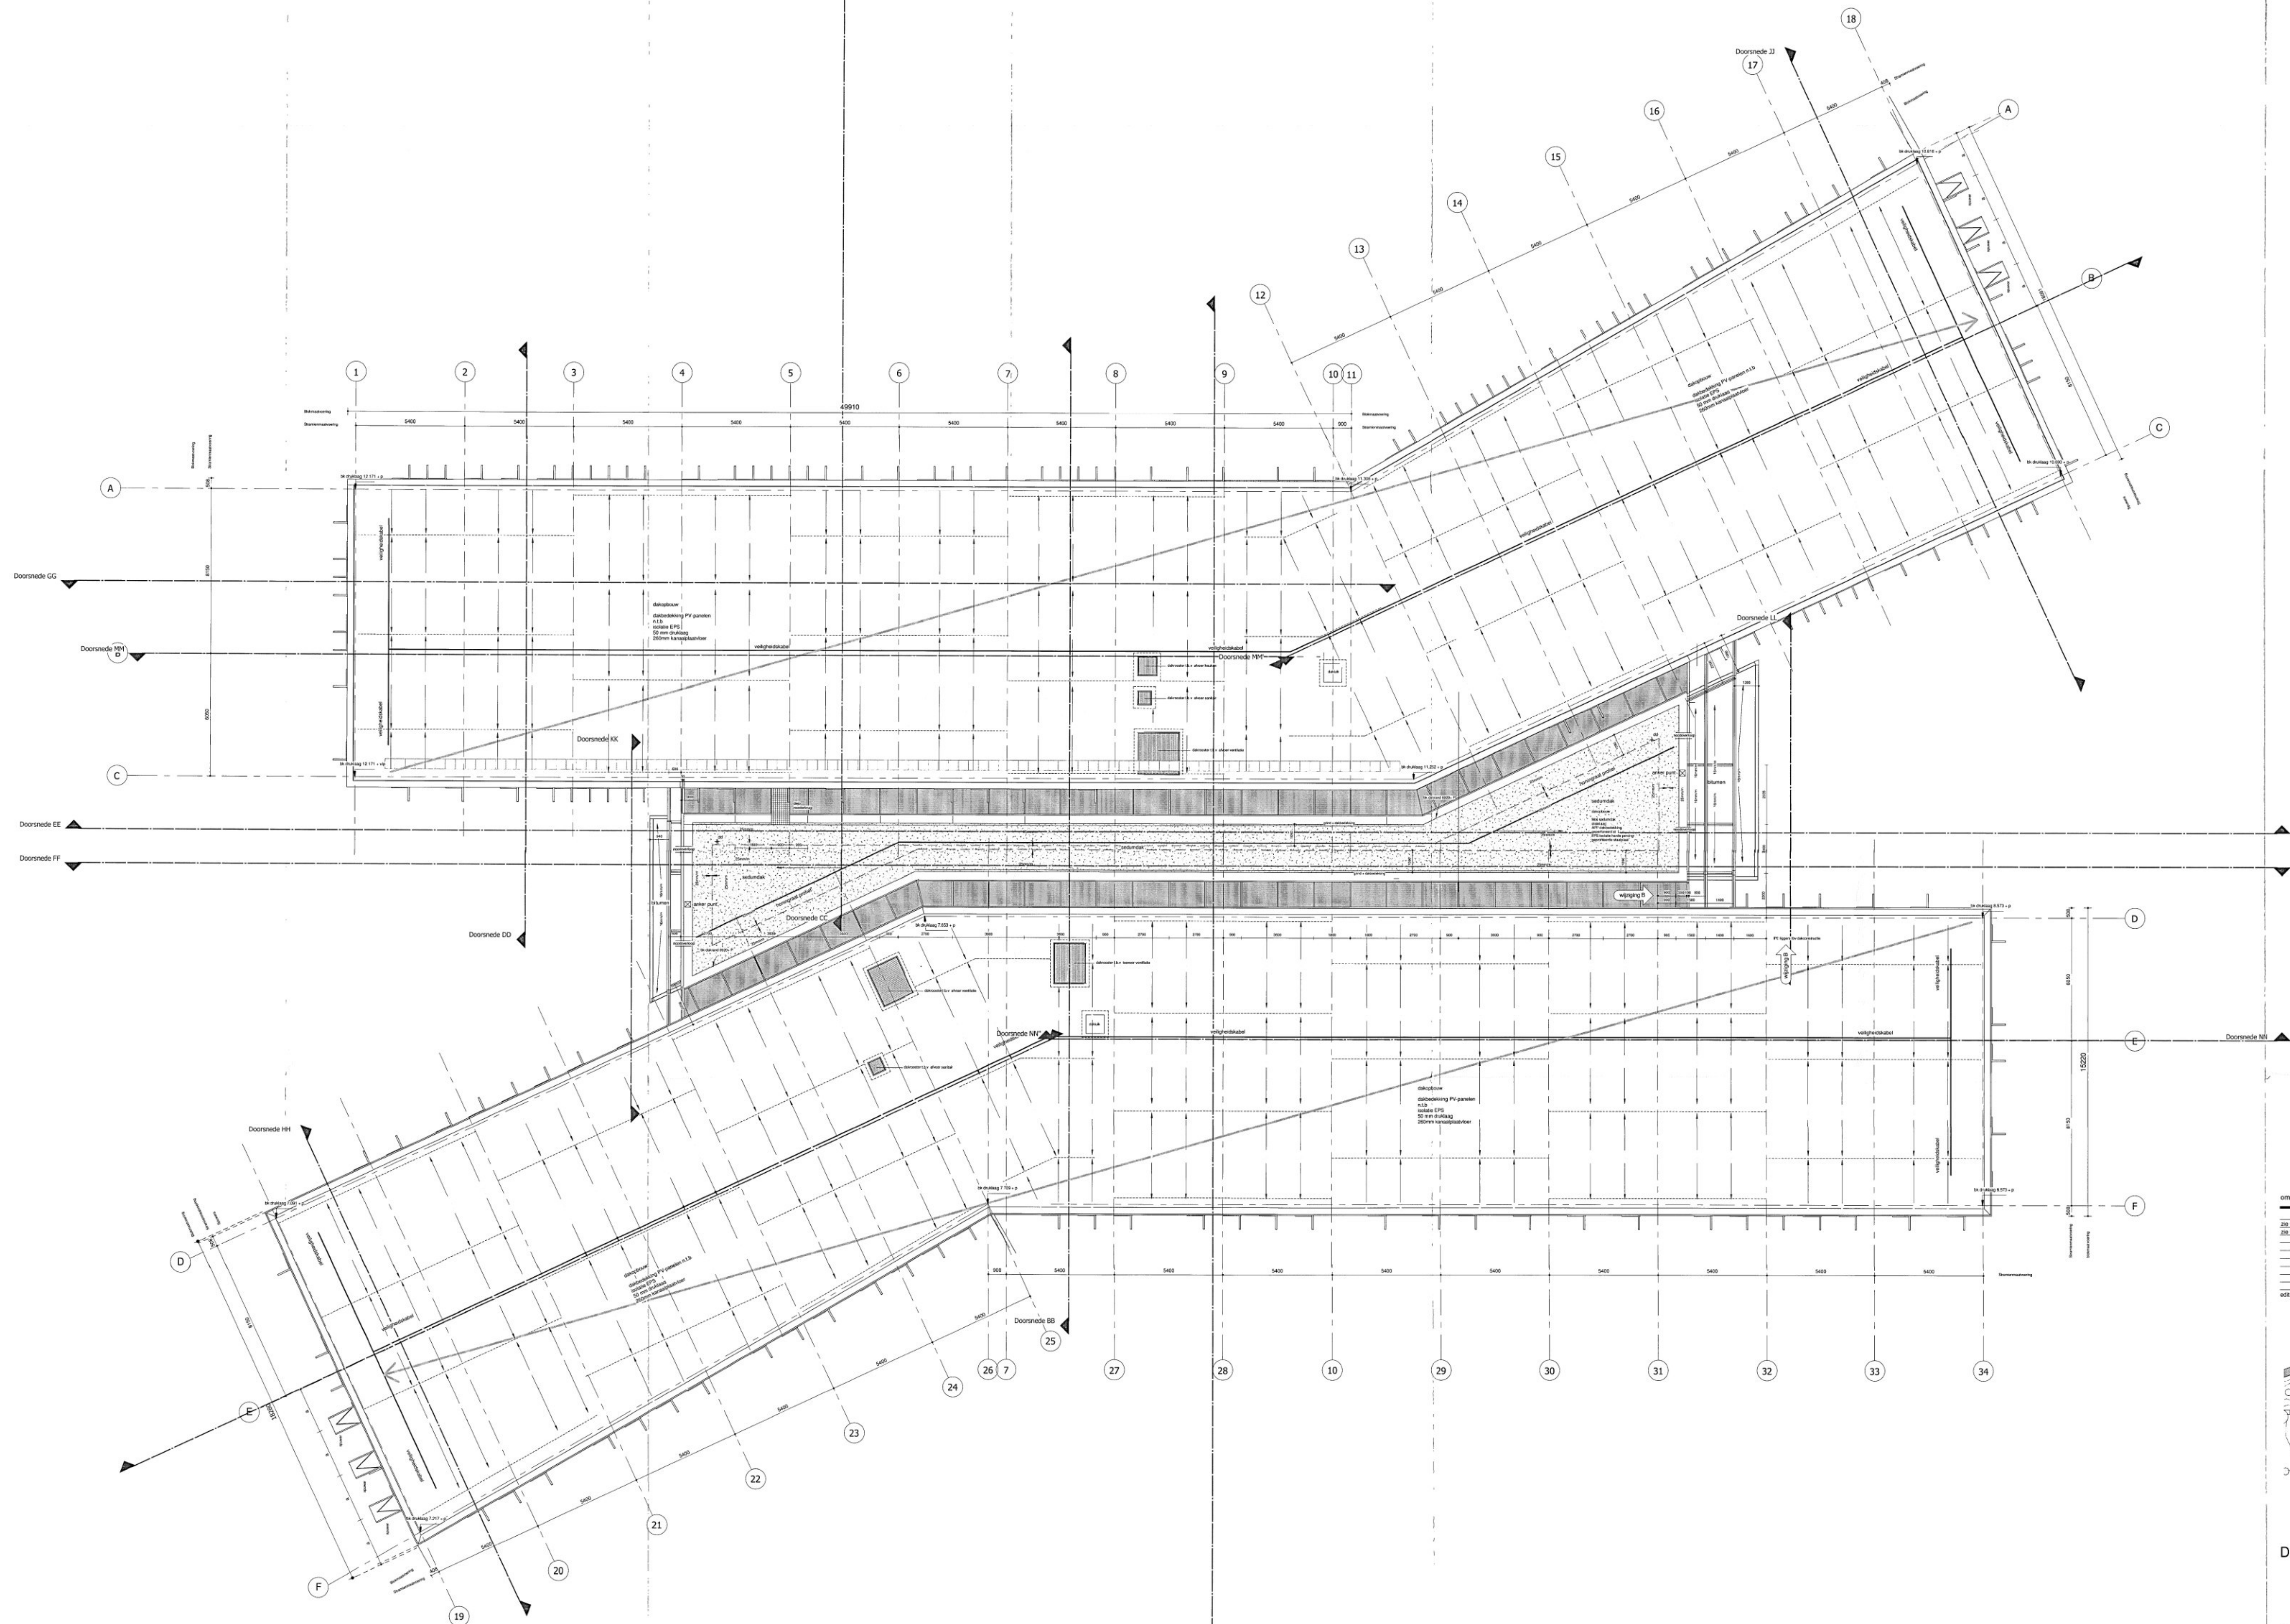

DAKAANZICHT



**atelier PRO**  
 Herkholzen 11a  
 2595 JB den Haag  
 postbus 85616  
 2525 CA den Haag  
 tel 070 5099000  
 fax 070 5014371

omschrijving wijziging	editie	verzend datum	gereg.	PRO	KCS	BAM	CAU	HE	RP	STA	LAN
zie wijzigingsplan	A	31.10.2008		2	1	2	1	1	1	1	1
zie wijzigingsplan	B	18.05.2009		2	1	2	1	1	1	1	1

editie A: gevelpakket vermeld van 598 naar 509 mm

opdrachtgever  
 Gemeente  
 Bronchorst  
 Barmkestraat 24a  
 7255 KB  
 Hengelo Gld

**UITVOERING**

schaal: 1:100  
 editie B  
 get IB  
 pt RP  
 datum 31.09.'08

tek MA-07

## Toelichting grondslagen

In dit document kunt u secties vinden die onleesbaar zijn gemaakt. Deze informatie is achterwege gelaten op basis van de Wet open overheid (Woo). De letter die hierbij is vermeld correspondeert met de bijbehorende grondslag in onderstaand overzicht.

### **J** Art. 5.1 lid 2 sub e

Het belang van de openbaarmaking van deze informatie weegt niet op tegen het belang van de eerbiediging van de persoonlijke levenssfeer van betrokkenen