

MODEL TEKENING REVISIE RIOLERING


PROJECT
 PLAATS Zeewolde
 STRAAT
 PROJECTNR

Jaar van aanleg:

BLADNUMMER

van put: Pb1D007 naar put: Pb1D008
 putafstand h.o.h.: 50,85 m

type riolering: DWA

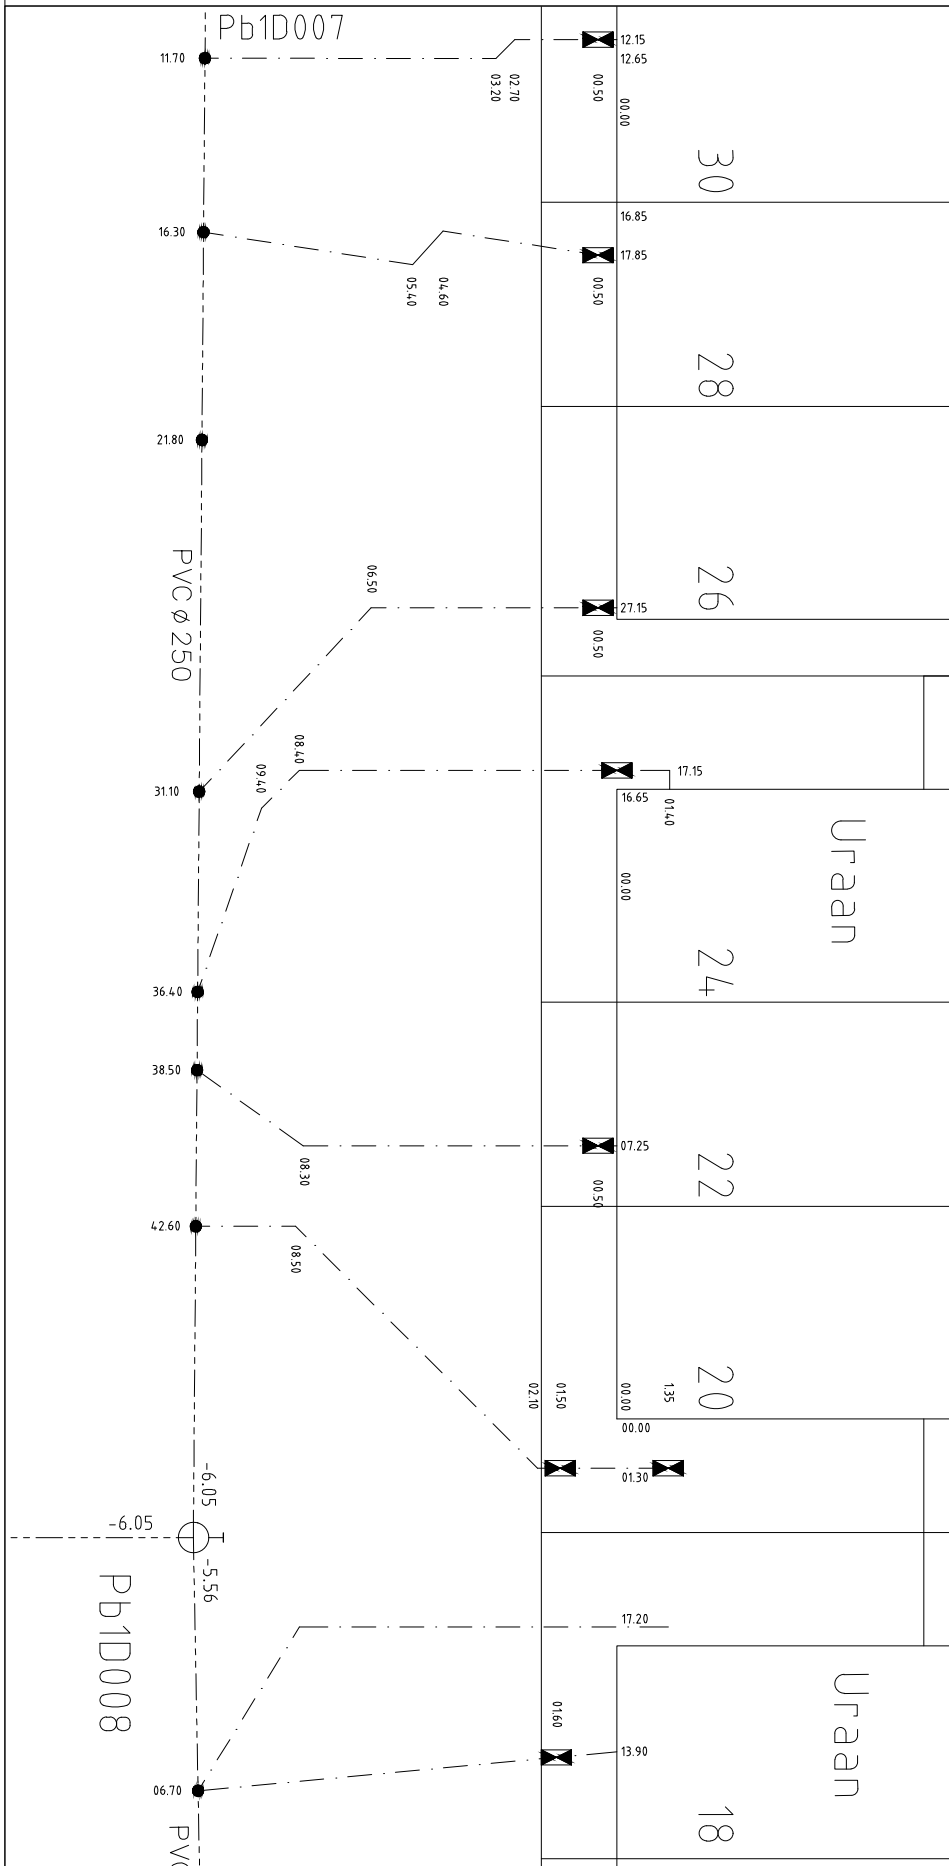


controleputnummer: Pb1D007
 materiaal: PE
 afmetingen (inwendig): \varnothing 800 mm
 bovenkant deksel: -3,10

profiel riool: \varnothing 250 mm
 materiaal: PVC



controleputnummer: Pb1D008
 materiaal: PE
 afmetingen (inwendig): \varnothing 800 mm
 bovenkant deksel: -3,10

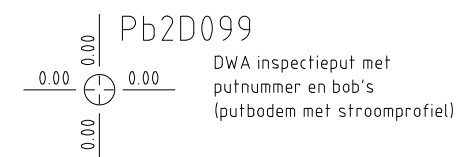

- DWA-rioolleiding
- - - RWA-rioolleiding
- · - · DWA huisaansluiting 125 mm
- · · · RWA huis/kolkaansluiting 125 mm
- stroomrichting rioolleiding
- 26.30 inlaat op rioolleiding met afstand
- inlaat op inspectieput
- ⌈ eindkap/schildmuur in leiding
- □ trottoir- en straatkolk
- ⊗ controleput huisaansluiting PVC

Opdrachtgever
 Gemeente Zeewolde

- schaal 1:200
- ondergrond ter indicatie (gebruikt: ontwerpondergrond)
- hoogtematen in meter t.o.v. N.A.P.
- maten in meters