

# MODEL TEKENING REVISIE RIOLERING


PROJECT  
 PLAATS Zeewolde  
 STRAAT  
 PROJECTNR

Jaar van aanleg:

BLADNUMMER

van put: Pb1R007 naar put: Pb1R008  
 putafstand h.o.h.: 75,15 m

type riolering: RWA


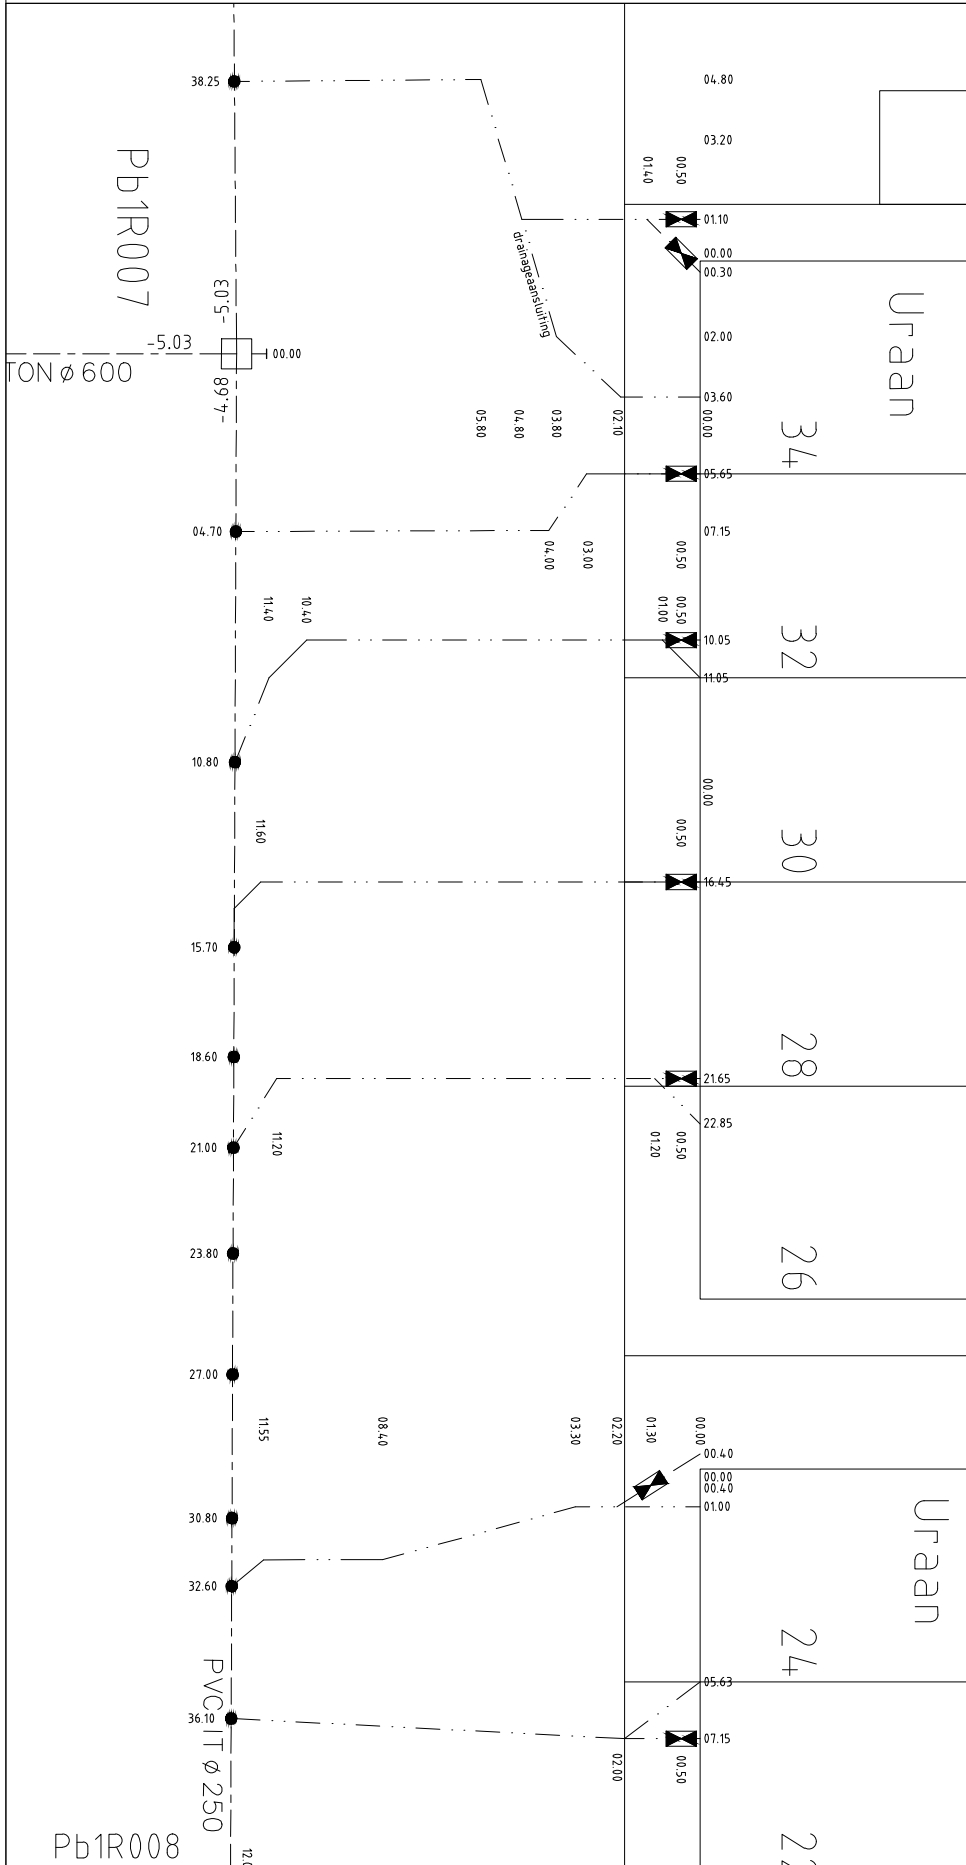


controleputnummer: Pb1R007  
 materiaal: BETON  
 afmetingen (inwendig): 1000 x 1000 mm  
 bovenkant deksel: -3,10

profiel riool: Ø 250 mm  
 materiaal: PVC IT



controleputnummer: Pb1R008  
 materiaal: BETON  
 afmetingen (inwendig): 800 x 800 mm  
 bovenkant deksel: -3,10

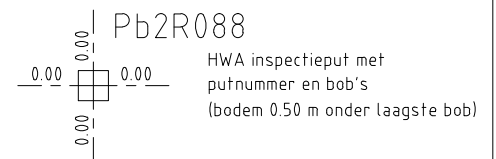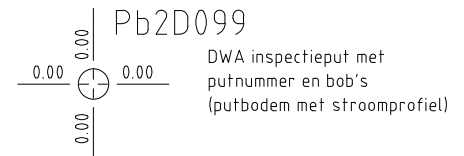

- DWA-rioolleiding
- - - RWA-rioolleiding
- · - · DWA huisaansluiting 125 mm
- · - · RWA huis/kolkaansluiting 125 mm
- ▶ stroomrichting rioolleiding
- 26.30 inlaat op rioolleiding met afstand
- inlaat op inspectieput
- ▭ eindkap/schildmuur in leiding
- ⊠ trottoir- en straatkolk
- ⊠ controleput huisaansluiting PVC

Opdrachtgever

Gemeente Zeewolde

- schaal 1:200
- ondergrond ter indicatie (gebruikt: ontwerpondergrond)
- hoogtematen in meter t.o.v. N.A.P.
- maten in meters