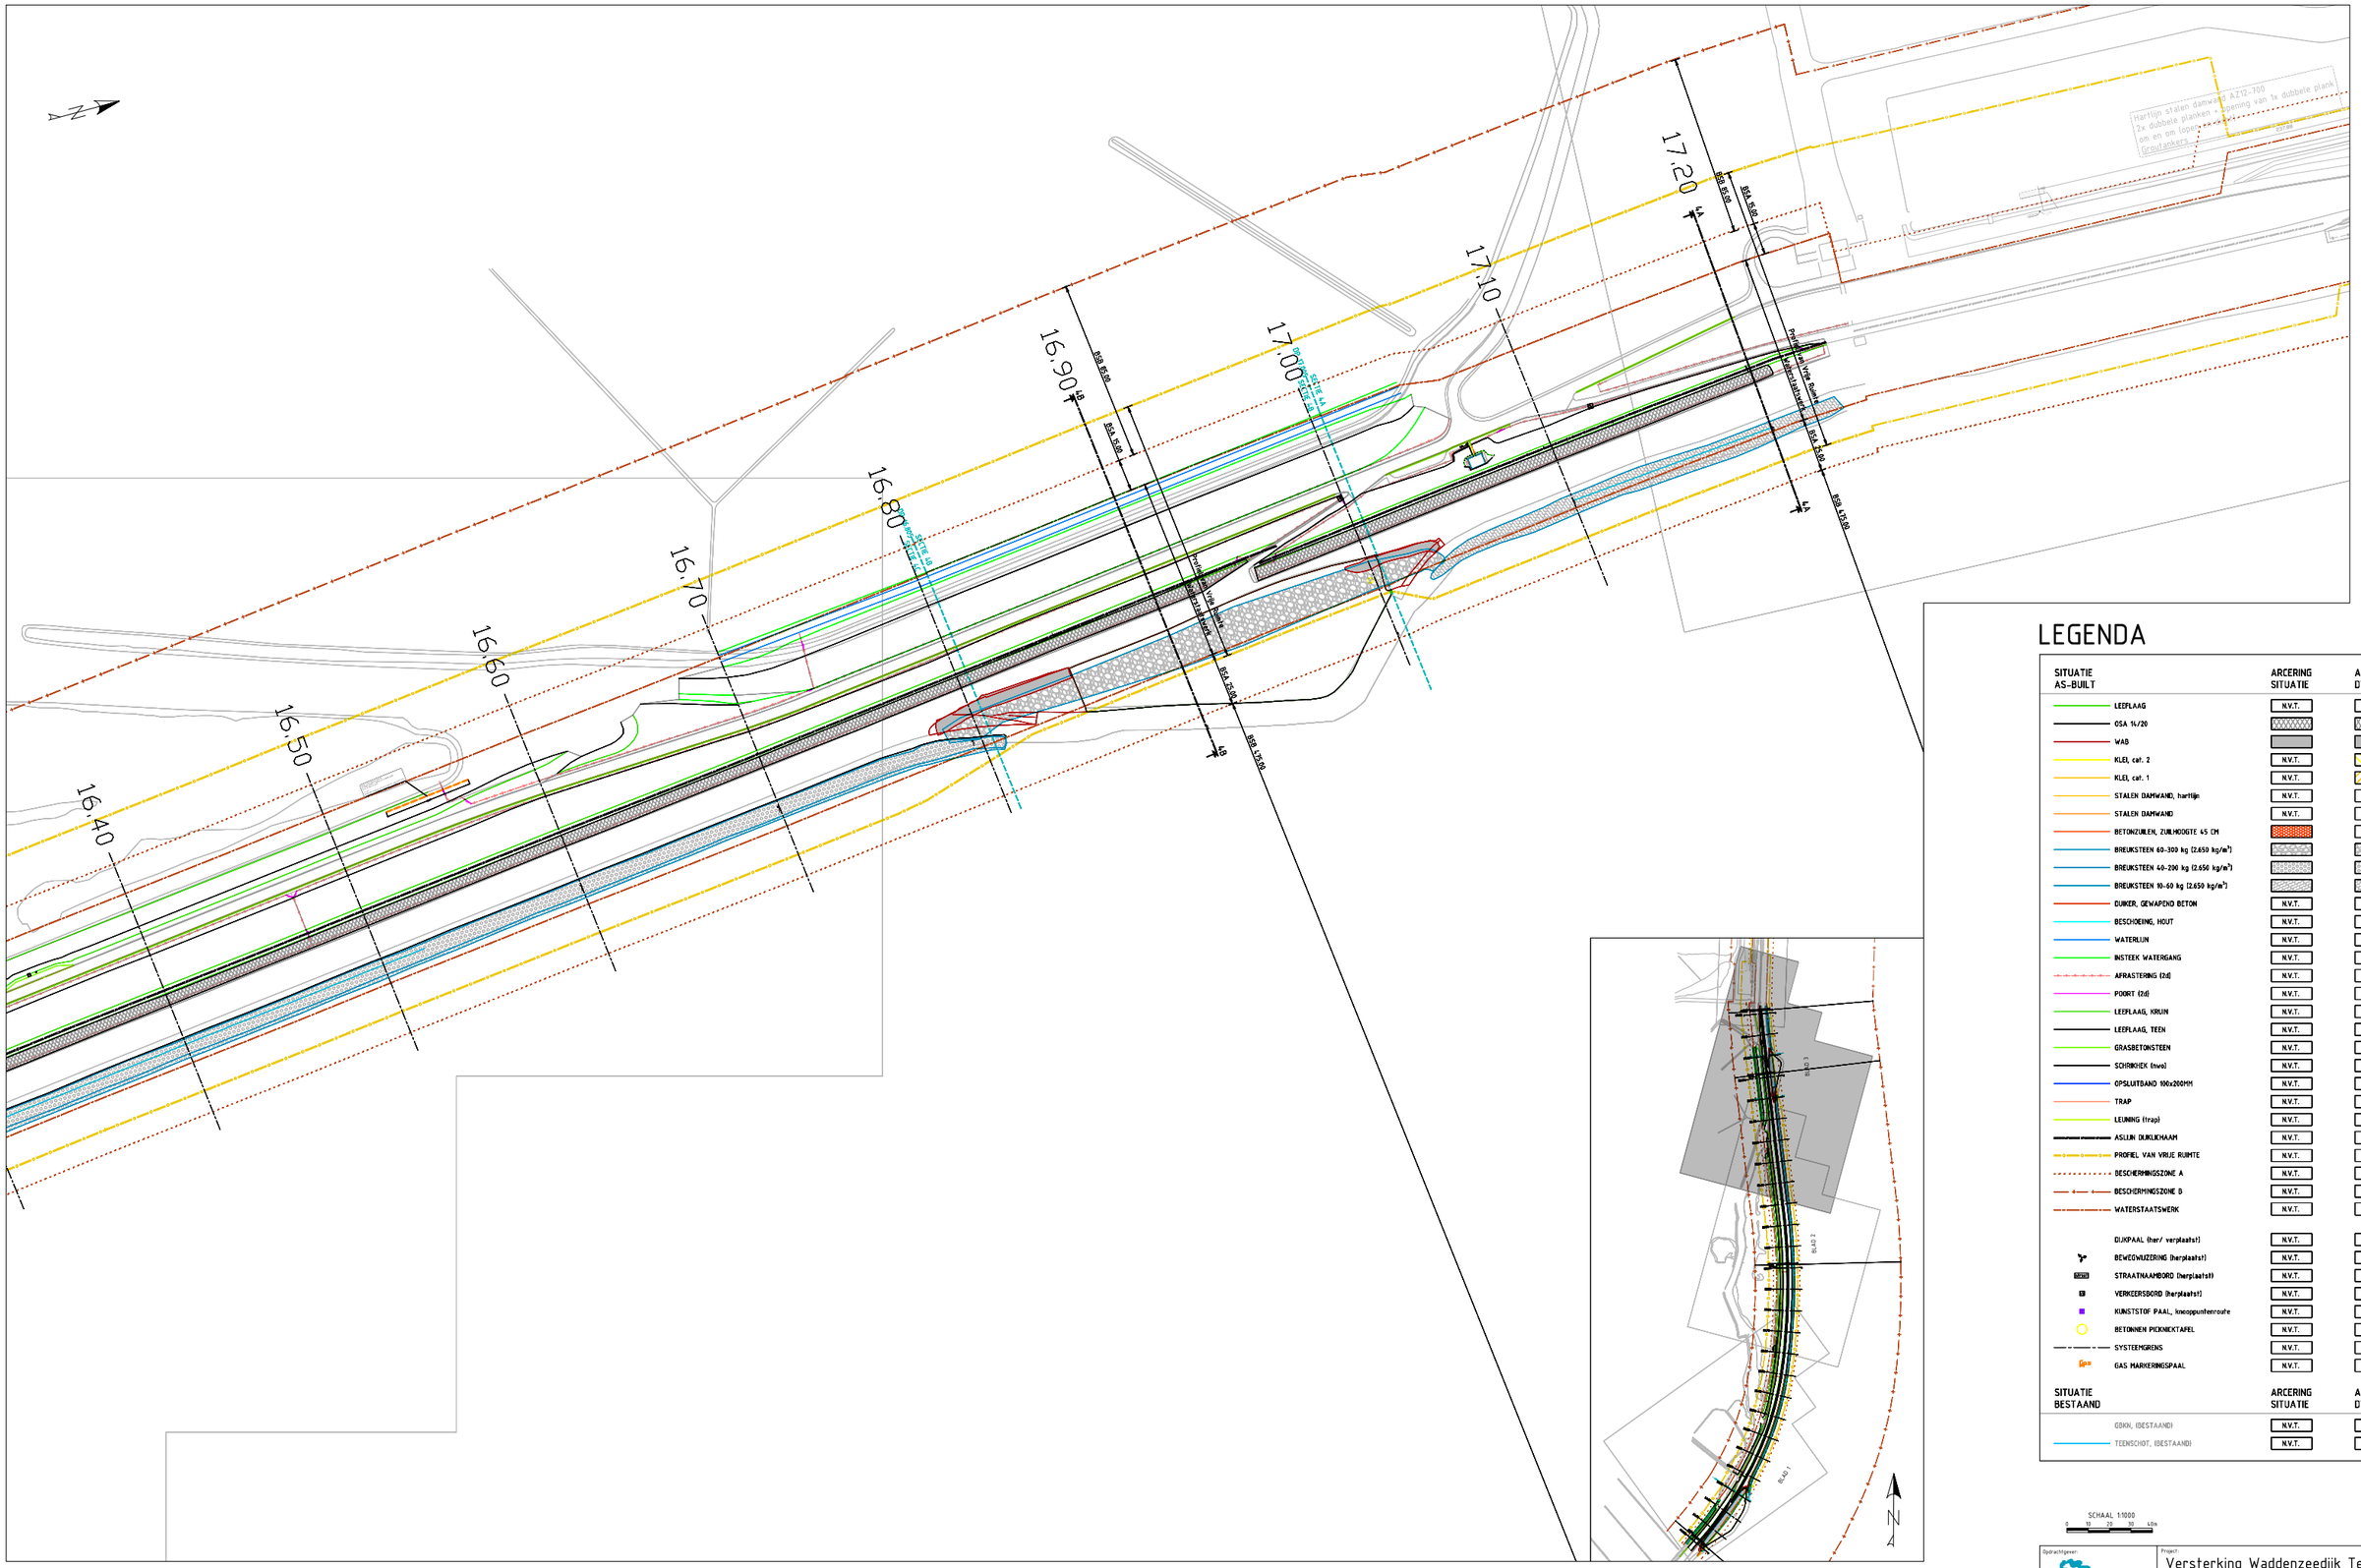

Situatie - Sectie 04-3/3
(schaal 1:1000)

Tekening staat aangegeven t.o.v. RD-coordinaat
Hoogtes staan aangegeven in meters t.o.v. NAP

Meetmethode: GNSS RTK

LEGENDA

SITUATIE AS-BUILT	ARCERING SITUATIE	ARCERING DWARSPROFIEL
LEEFLAAG	N.V.T.	N.V.T.
OSA 1¼/20		
WAB		
KLEI, cat. 2	N.V.T.	
KLEI, cat. 1	N.V.T.	
STALEN DAMWAND, hartlijn	N.V.T.	N.V.T.
STALEN DAMWAND	N.V.T.	N.V.T.
BETONZUILEN, ZUILHOOGTE 4.5 CM		
BREUKSTEEN 60-300 kg (2.650 kg/m³)		
BREUKSTEEN 40-200 kg (2.650 kg/m³)		
BREUKSTEEN 10-60 kg (2.650 kg/m³)		
DUIKER, GEWAPEND BETON	N.V.T.	N.V.T.
BESCHOEIING, HOUT	N.V.T.	N.V.T.
WATERLIJN	N.V.T.	N.V.T.
INSTEEK WATERGANG	N.V.T.	N.V.T.
AFRASTERING (2d)	N.V.T.	N.V.T.
POORT (2d)	N.V.T.	N.V.T.
LEEFLAAG, KRUIN	N.V.T.	N.V.T.
LEEFLAAG, TEEN	N.V.T.	N.V.T.
GRASBETONSTEEN	N.V.T.	N.V.T.
SCHRIKHEK (nwo)	N.V.T.	N.V.T.
OPSLUITBAND 100x200MM	N.V.T.	N.V.T.
TRAP	N.V.T.	N.V.T.
LEUNING (trap)	N.V.T.	N.V.T.
ASLIJN DIJKLICHAAM	N.V.T.	N.V.T.
PROFIEL VAN VRIJE RUIMTE	N.V.T.	N.V.T.
BESCHERMINGSZONE A	N.V.T.	N.V.T.
BESCHERMINGSZONE B	N.V.T.	N.V.T.
WATERSTAATSWERK	N.V.T.	N.V.T.
DIJKPAAL (her/ verplaatst)	N.V.T.	N.V.T.
BEWEGWIJZERING (herplaatst)	N.V.T.	N.V.T.
STRAATNAAMBORD (herplaatst)	N.V.T.	N.V.T.
VERKEERSBORD (herplaatst)	N.V.T.	N.V.T.
KUNSTSTOF PAAL, knooppuntenroute	N.V.T.	N.V.T.
BETONNEN PICKNICKTAFEL	N.V.T.	N.V.T.
SYSTEEMGRENS	N.V.T.	N.V.T.
GAS MARKERINGSPAAL	N.V.T.	N.V.T.

SITUATIE BESTAAND	ARCERING SITUATIE	ARCERING DWARSPROFIEL
GBKN, (BESTAAND)	N.V.T.	N.V.T.
TEENSCHOT, (BESTAAND)	N.V.T.	N.V.T.

SCHAAL 1:1000
0 10 20 30 40m

Opdrachtgever:

Opdrachtnemer:

samen voor sterk COMBINATIE TESSEL

Project:
Versterking Waddenzeedijk Texel
Opdrachtgever:
HHNK
Tekeningomschrijving:
Legger - Situatie
Sectie 4

Getek: A. van der Tuijl	Doc. Type: TEKENING	Doc. Nr: -	Status: Definitief
Gecontr: T. Smit	Proj.Nr: HHNK-15.10380-33016-C		Schaal: 1 : 1000
Vrijgave: M. Arends	Tekeningnummer:		Blad: 3 / 9
Datum: 29-01-2020	S04-SIT-0003		Revisie: 1.0

© Combinatie Tessel B.V. Alle rechten voorbehouden

Papierformaat: ISO full bleed A0 (841x1189 mm)