


### LEGENDA

SITUATIE AS-BUILT	ARCERING SITUATIE	ARCERING DWARSPROFIEL
AFGRAVING	N.V.T.	
KLEI, cat. 1	N.V.T.	
KLEI, cat. 2	N.V.T.	
HDUTEN SCHOT, OPSLUITING OSA	N.V.T.	
OSA 14/20		
BREUKSTEEN 60-300 kg (2.900 kg/m <sup>3</sup> )		
BREUKSTEEN 40-200 kg (2.900 kg/m <sup>3</sup> )		
BREUKSTEEN 10-60 kg (2.650 kg/m <sup>3</sup> )		
ASFALT, WAB		N.V.T.
ASFALT, WEGEN		N.V.T.
FRESASFALT		N.V.T.
MENGRANULAAT		N.V.T.
BESCHOEIING, HOUT	N.V.T.	N.V.T.
WATERLIJN	N.V.T.	N.V.T.
INSTEK WATERGANG	N.V.T.	N.V.T.
AFRASTERING (2d)	N.V.T.	N.V.T.
POORT (2d)	N.V.T.	N.V.T.
LEEFLAAG, KRUIJN	N.V.T.	N.V.T.
LEEFLAAG, TEEN	N.V.T.	N.V.T.
SCHRIKHEK (mwo)	N.V.T.	N.V.T.
OPSLUITBAND 100x200MM	N.V.T.	N.V.T.
ASLIJN DIJKLICHAAM	N.V.T.	N.V.T.
PROFIEL VAN VRIJE RUIMTE	N.V.T.	N.V.T.
BESCHERMINGSZONE A	N.V.T.	N.V.T.
BESCHERMINGSZONE B	N.V.T.	N.V.T.
WATERSTAATSWERK	N.V.T.	N.V.T.
DUKPAAL (her/ verplaatst)		
BEWEGWIJZERING (herplaatst)		
STRAATNAAMBORD (herplaatst)		
VERKEERSBORD (herplaatst)		
KUNSTSTOF PAAL (herplaatst)		
Seplictank		
SYSTEEMGRENEN		
B.O.B MATEN IN M NAP		
SITUATIE BESTAAND	ARCERING SITUATIE	ARCERING DWARSPROFIEL
GBKN, (BESTAAND)	N.V.T.	N.V.T.
ASFALT, (BESTAAND)	N.V.T.	N.V.T.
TEENSCHOT, (BESTAAND)	N.V.T.	N.V.T.

SCHAAL 1:1000

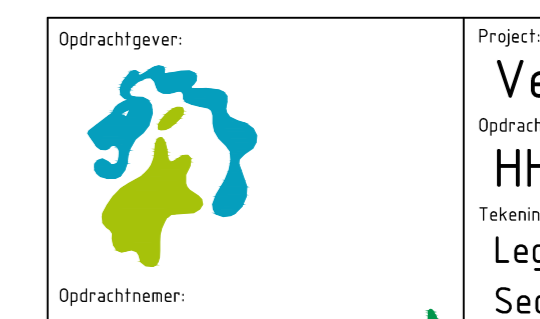

Project: Versterking Waddenzeeijk Texel  
 Opmettende: HHNK  
 Tekeningsovername: Legger - Situatie  
 Sectie 5A

Tekening staat aangegeven t.o.v. RD-coördinaat  
 Hoogtes staan aangegeven in meters t.o.v. NAP  
 Meetmethode: GNSS RTK

Opdrachtgever:	Opdrachtnemer:	Doc. Type:	Doc. No.:	Status:
	HHNK	TEKENING		Definitief
	Legger - Situatie	25-01-2020	1.0	
	S05-SIT-0001			