


Situatie  
(schaal 1:500)

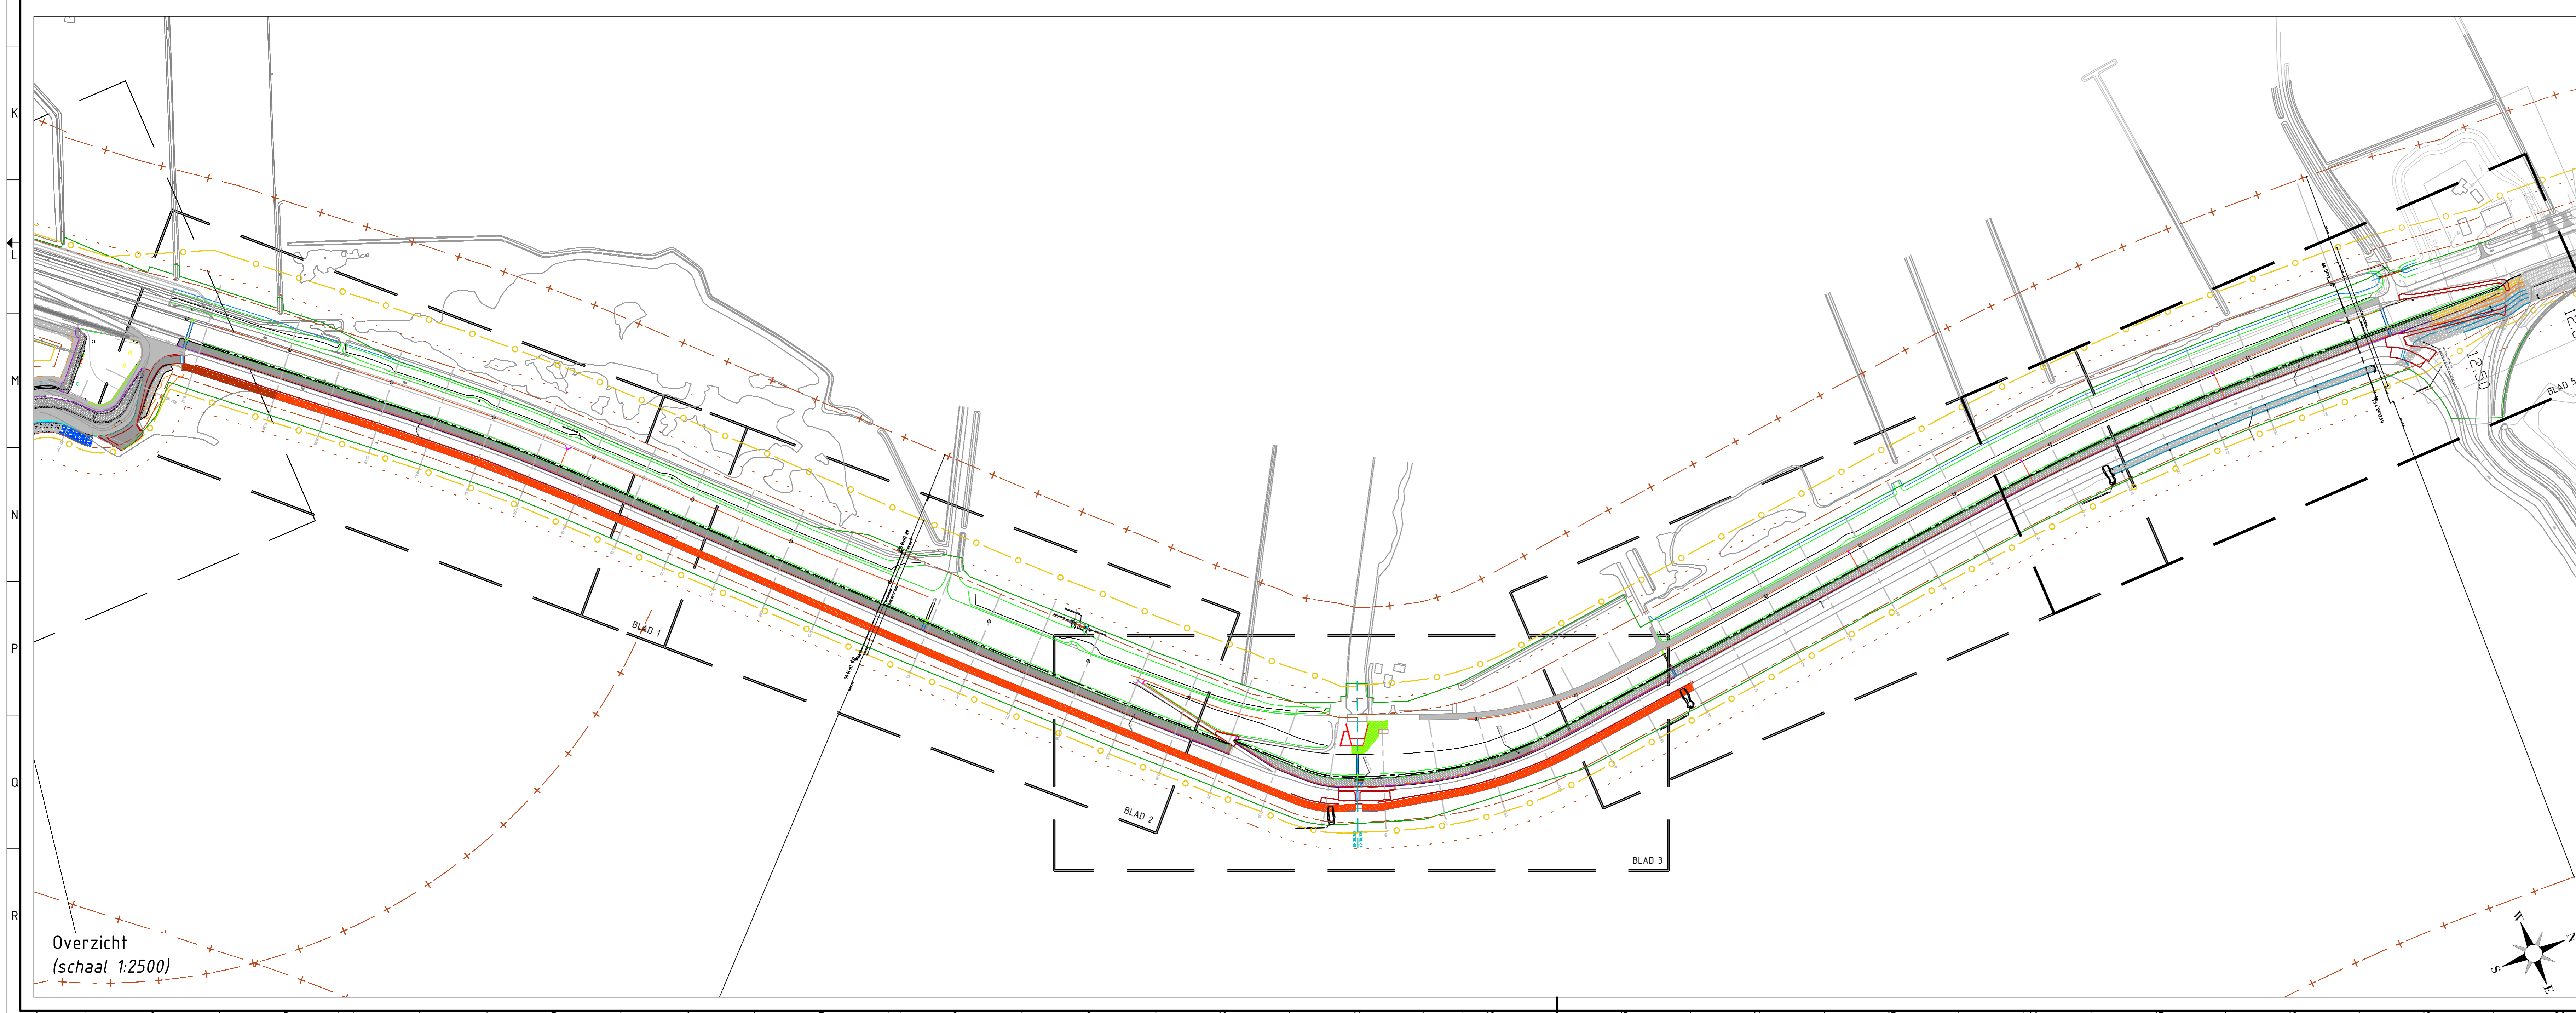

Overzicht  
(schaal 1:2500)

SITUATIE AS-BUILT		ARCERING SITUATIE	
	LEEFLAAG, KRUIJN		N.V.T.
	LEEFLAAG, TEEN		N.V.T.
	OSA 14/20		N.V.T.
	WAB		N.V.T.
	ASFALTVERHARDING		N.V.T.
	BETONZULEN, ZULHOOGTE 40 CM		N.V.T.
	BETONZULEN, ZULHOOGTE 50 CM		N.V.T.
	BREUKSTEEN 40-200 kg (2.700 kg/m³)		N.V.T.
	BREUKSTEEN 40-200 kg (2.900 kg/m³)		N.V.T.
	GLIDINGSBAND		N.V.T.
	DIJKER, GEWAPEND BETON		N.V.T.
	DIJKER, PVC		N.V.T.
	WATERLIJN		N.V.T.
	INSTEK WATERGANG		N.V.T.
	AFRASTERING (2d)		N.V.T.
	POORT (2d)		N.V.T.
	GRASBETONSTEEN		N.V.T.
	DIJKPAAL (herplaats)		N.V.T.
	PEILBUIS		N.V.T.
	VERKEERSBORD (herplaats)		N.V.T.
	SYSTEMEGRENS		N.V.T.
	ASLIJN DIJKLICHAAM		N.V.T.
	PROFIEL VAN VRIJE RUIMTE		N.V.T.
	BESCHERMINGSZONE A		N.V.T.
	BESCHERMINGSZONE B		N.V.T.
	WATERSTAATSWERK		N.V.T.
<b>SITUATIE BESTAAND</b>		<b>ARCERING SITUATIE</b>	
	GBKN, (BESTAAND)		N.V.T.
	TEENSCHOT, (BESTAAND)		N.V.T.

SCHAAL 1500  
0 5 10 20m

samen voor sterk  
**COMBINATIE TESSEL**

Project:  
**Versterking Waddenzeedijk Texel**

Opdrachtgever:  
**HNK**  
Technische afdeling

Legger - Situatie  
Sectie 6

Opdrachtnemer:  
**COMBINATIE TESSEL**

Gebruik: A. van der Tuip	Doc. Type: TEKNIJK	Doc. Nr.: -	Status: Definitief
Revisie: 1. Snel	Print No: 0000-01000-1000-0	Schaal: 1:500	
Wijziging: W. Arends	Tekeningnummer:	Blad: 5/7	
Gebruik: 20-01-2009	Projectnummer: S06-SIT-0005	Revisie: 1.0	

© Combinatie Tessel B.V. Alle rechten voorbehouden. Papierformaat: ISO Full Bleed A0 (841x1189 x 1189)