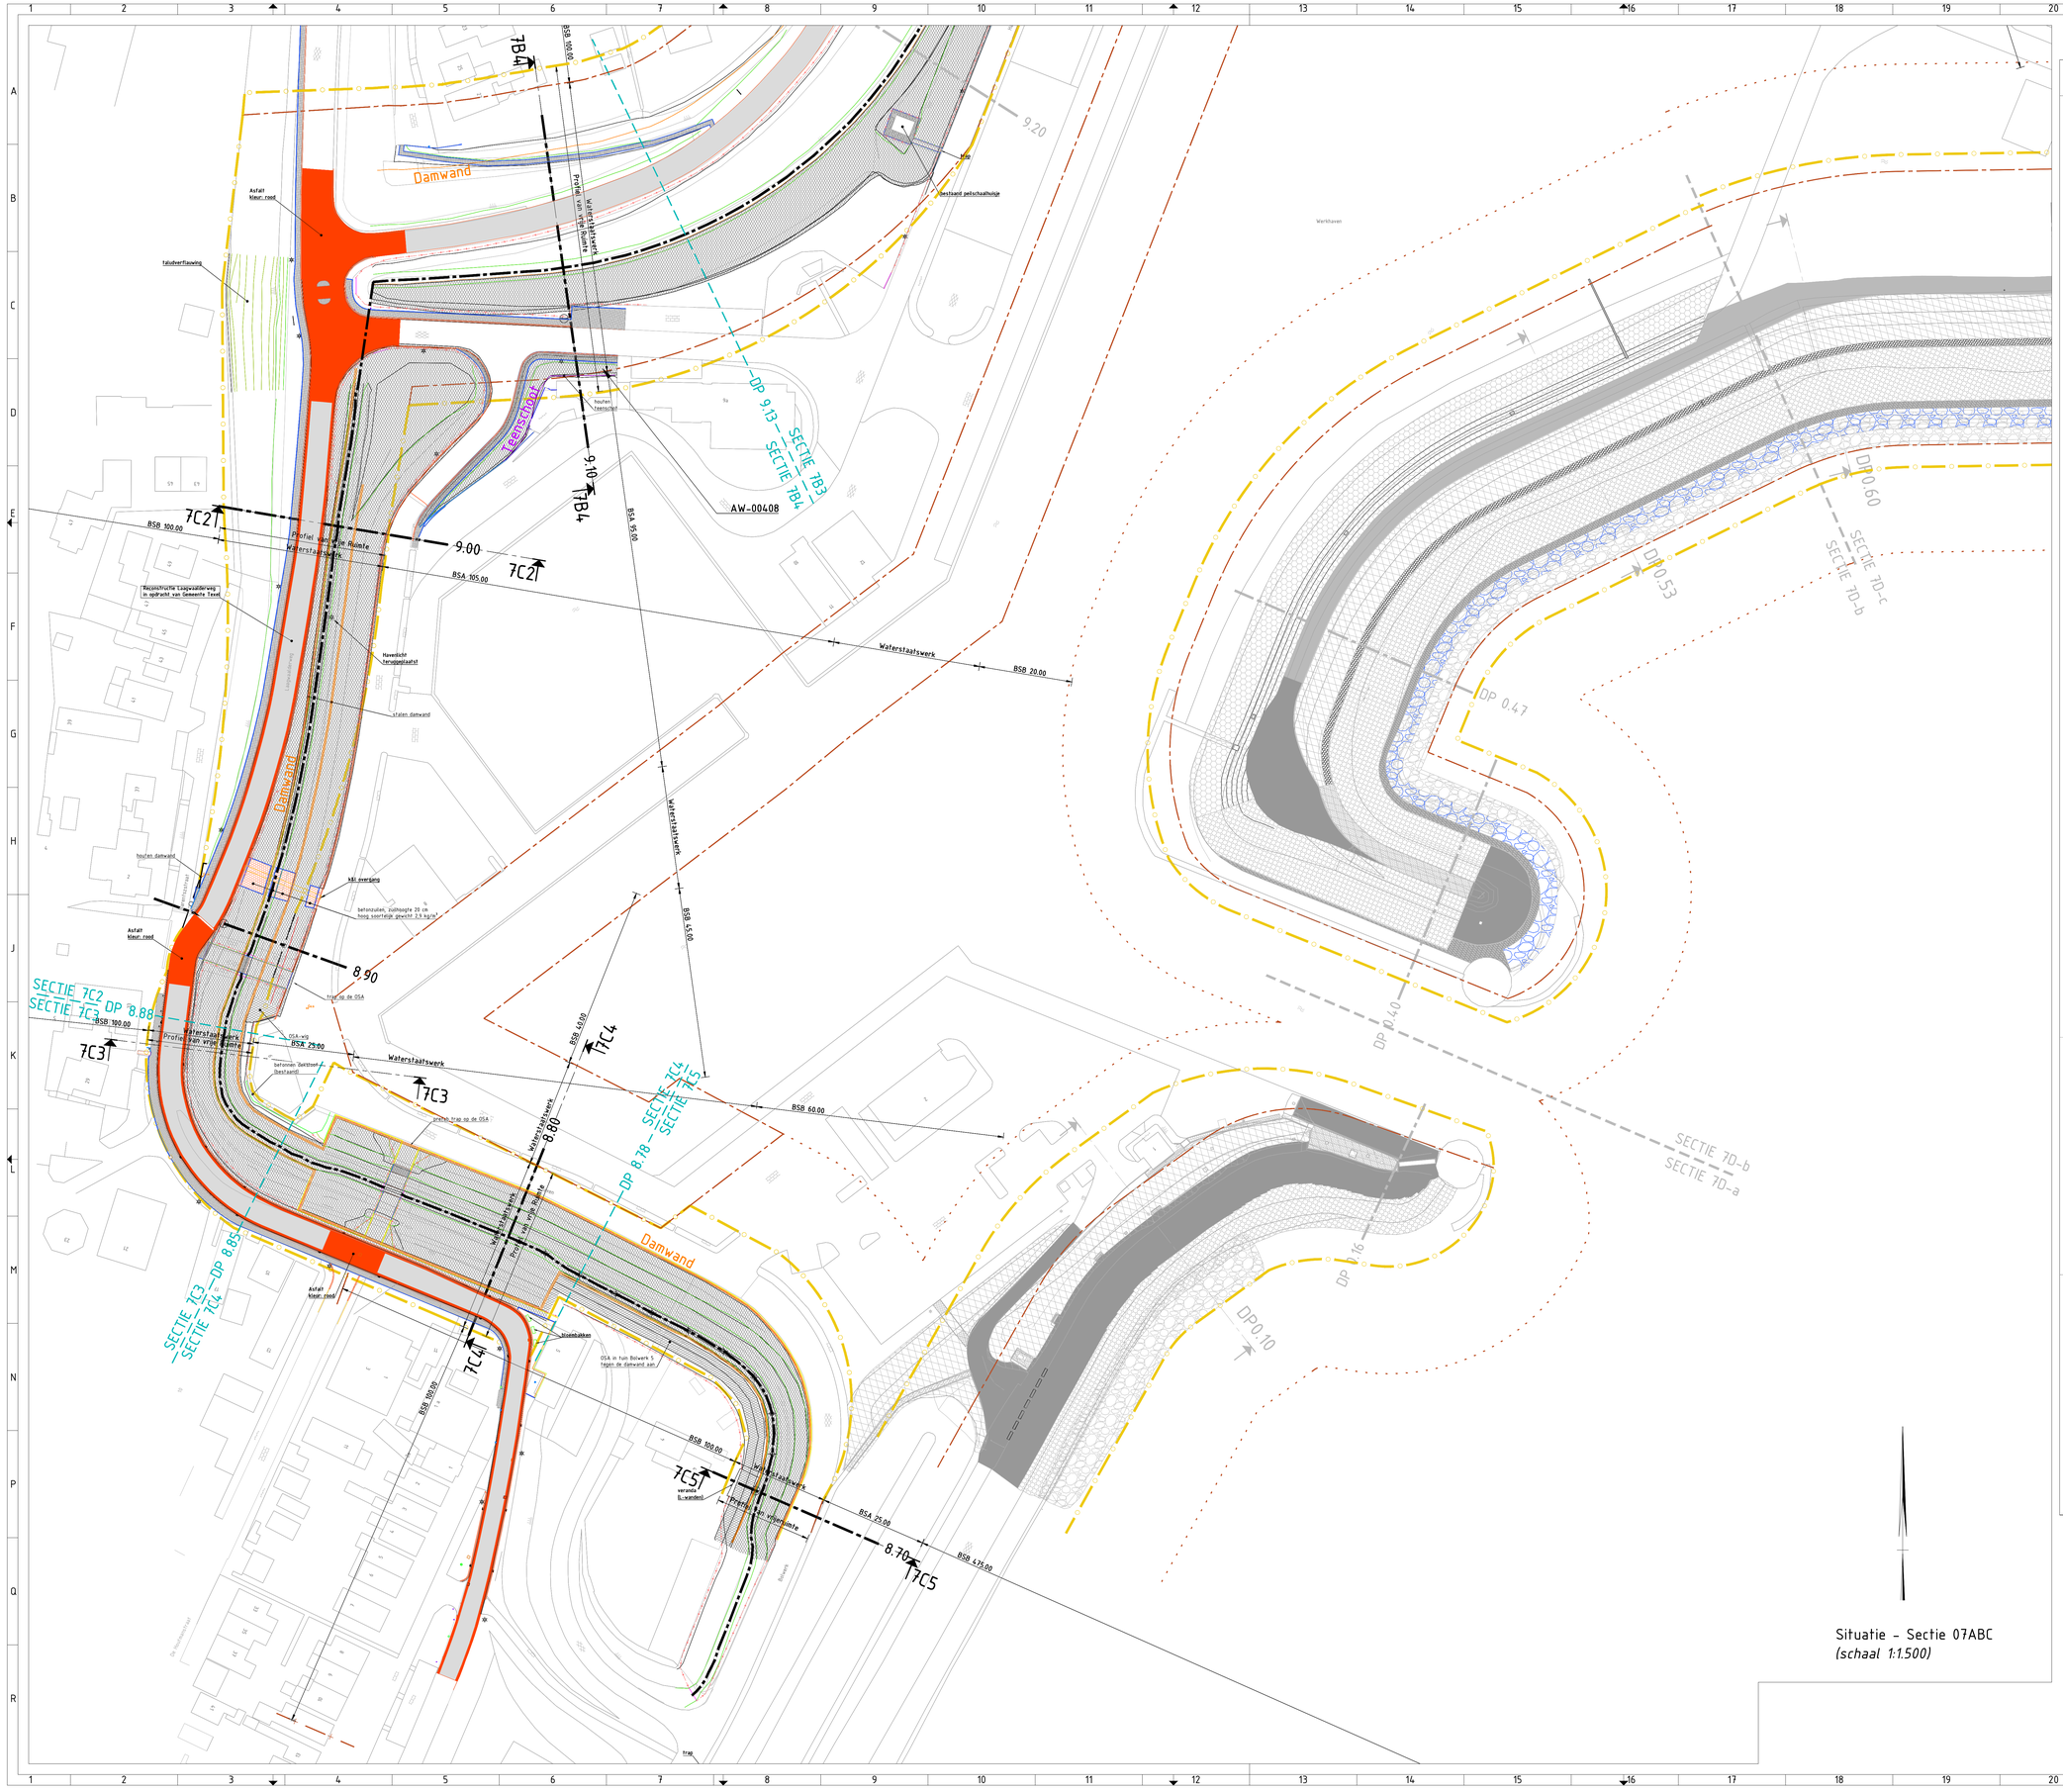

Situatie - Sectie 07ABC
(schaal 1:1.500)

SITUATIE AS-BUILT	ARCERING SITUATIE	ARCERING DWARSPROFIEL
OSA 14/20		
ASFALTVERHARDING, 0,12 M		
WAB - ASFALTVERHARDING, 0,10 M		
TEENBESTORTING, BASALTZUILEN 40-200kg		
TEENSCHOT, HOUT (VERONICA)	N.V.T.	N.V.T.
MENGGRANULAAT (T.P.V. TOEGANGSDAM)		N.V.T.
WATERLIJN	N.V.T.	N.V.T.
INSTEEK WATERGANG	N.V.T.	N.V.T.
BODEM WATERGANG	N.V.T.	N.V.T.
AFRASTERING (2d)	N.V.T.	N.V.T.
POORT (2d)	N.V.T.	N.V.T.
LEEFLAAG, KRUIN	N.V.T.	N.V.T.
LEEFLAAG, TEEN	N.V.T.	N.V.T.
LEEFLAAG, VLAKVERDICHTING / KNIKLIJN	N.V.T.	N.V.T.
GRASBETONSTEEN	N.V.T.	N.V.T.
BETONCONSTRUCTIE	N.V.T.	N.V.T.
SYSTEEMGRENS (2d)	N.V.T.	N.V.T.
DAMWAND, HOUT HARTLIJN	N.V.T.	N.V.T.
DAMWAND, STAAL HARTLIJN	N.V.T.	N.V.T.
DEKSLOOF, STAAL	N.V.T.	N.V.T.
DEKSLOOF, PREFAB BETON	N.V.T.	N.V.T.
BETONVORM, (varkensrug)	N.V.T.	N.V.T.
OPSLUITBAND 60x200MM	N.V.T.	N.V.T.
OPSLUITBAND 100x200MM	N.V.T.	N.V.T.
OPSLUITBAND 120x250MM	N.V.T.	N.V.T.
OPSLUITBAND 150x250MM	N.V.T.	N.V.T.
OPSLUITBAND 150x400MM	N.V.T.	N.V.T.
TROTTOIRBAND 130-150MM	N.V.T.	N.V.T.
TROTTOIRBAND 180-200MM	N.V.T.	N.V.T.
GELEIDEBAND, 70x200MM	N.V.T.	N.V.T.
STREKLAAG (LANGS GEVEL BOLWERK 5)	N.V.T.	N.V.T.
GOOTTEGEL	N.V.T.	N.V.T.
TRAP	N.V.T.	N.V.T.
LEUNING	N.V.T.	N.V.T.
BETONSTRAATSTEEN		N.V.T.
TEGELS 300x300MM		N.V.T.
VLAKVERDICHTINGSLIJN	N.V.T.	N.V.T.
BLOEMBAK	N.V.T.	N.V.T.
VERDEELKAST	N.V.T.	N.V.T.
WEGGMEUBILAIR, SCHRIKHEK	N.V.T.	N.V.T.
BEBOUWING, (DAKRAND TUINHUIS BOLWERK 5)	N.V.T.	N.V.T.
10.10 MAATGEVEND PROFIEL	N.V.T.	N.V.T.
ASLIJN DIJKLICHAAM	N.V.T.	N.V.T.
PROFIEL VAN VRIJE RUIMTE	N.V.T.	N.V.T.
BESCHERMINGSZONE A	N.V.T.	N.V.T.
BESCHERMINGSZONE B	N.V.T.	N.V.T.
WATERSTAATSWERK	N.V.T.	N.V.T.
KADEMUUR	N.V.T.	N.V.T.

SYMBOLEN

DUIKPAAL	PAAL, KUNSTSTOF
TROTTOIRKOLK	PAAL, BETON
STRAATKOLK	GAS
RIOOLINSPECTIEPUT VWA	BEWEGWIJZERING
RIOOLINSPECTIEPUT HWA	RECLAMEZUIL
LICHTMAST	PEILBUIS
BRANDKRAAN	BRANDSTOFPUT
BOOM	DOORSPUITPUT
VERKEERSBORD	

SITUATIE BESTAAND	ARCERING SITUATIE	ARCERING DWARSPROFIEL
GBKN, (BESTAAND)	N.V.T.	N.V.T.
TEENSCHOT, (BESTAAND)	N.V.T.	N.V.T.
ASFALTVERHARDING, (BESTAAND)	N.V.T.	N.V.T.
DUIKER PVC, (BESTAAND)	N.V.T.	N.V.T.
INSTEEK WATERGANG, (BESTAAND)	N.V.T.	N.V.T.
BODEM WATERGANG, (BESTAAND)	N.V.T.	N.V.T.
BEBOUWING, PEILSCAALHUIS.JE (BESTAAND)	N.V.T.	N.V.T.
TROTTOIRBAND, 180-200MM (BESTAAND)	N.V.T.	N.V.T.
BETONCONSTRUCTIE, BESTAAND	N.V.T.	N.V.T.
STRAATBAKSTEEN, BESTAAND	N.V.T.	N.V.T.
GOOTCONSTRUCTIE, BESTAAND	N.V.T.	N.V.T.
HWA, PVC 125MM	N.V.T.	N.V.T.

SCHAAL 1:1500
0 15 30 45 60m

Opdrachtgever:

Opdrachtnemer:
samen voor sterk COMBINATIE TESSEL

Project:
Versterking Waddenzeedijk Texel

Opdrachtgever:
HHNK

Tekeningomschrijving:
Legger - Situatie
Sectie 7ABC

Getek: A. van der Tuijn	Doc. Type: TEKENING	Doc. Nr: -	Status: Definitief
Gecontr: T. Smit	Proj.Nr: HHNK-15.10380-3306-.C		Schaal: 1 : 1500
Vrijgave: M. Arends	Tekeningnummer:		Blad: 1/13
Datum: 29-01-2020	S07ABC-SIT-0001		Revisie: 1.0

© Combinatie Tessel B.V. Alle rechten voorbehouden

Papierformaat: ISO full bleed A0 (841x1189 mm)

Bestandsnaam: Legger - situatie - Sectie 7ABC.dwg