


| SITUATIE AS-BUILT                       | ARCERING SITUATIE | ARCERING DWARSPROFIEL |
|---|-------------------|-----------------------|
| OSA 14/20                               |                   |                       |
| ASFALTVERHARDING, 0,12 M                |                   |                       |
| WAB - ASFALTVERHARDING, 0,10 M          |                   |                       |
| TEENBESCHOT, BASALTZULEN 40-200kg       |                   |                       |
| TEENSCHOT, HOUT (VERONICA)              | N.V.T.            | N.V.T.                |
| MENGRANULAAT (T.P.V. TOEGANGSDAM)       |                   |                       |
| WATERLIN                                | N.V.T.            | N.V.T.                |
| INSTEK WATERGANG                        | N.V.T.            | N.V.T.                |
| BODM WATERGANG                          | N.V.T.            | N.V.T.                |
| AFRASTERING (2d)                        | N.V.T.            | N.V.T.                |
| POORT (2d)                              | N.V.T.            | N.V.T.                |
| LEEFLAAG, KRUIJN                        | N.V.T.            | N.V.T.                |
| LEEFLAAG, TEEN                          | N.V.T.            | N.V.T.                |
| LEEFLAAG, VLAKVERDICHTING / KNIKLIJN    | N.V.T.            | N.V.T.                |
| GRASBETONSTEEN                          | N.V.T.            | N.V.T.                |
| BETONCONSTRUCTIE                        | N.V.T.            | N.V.T.                |
| SYSTEEMGRENZ (2d)                       | N.V.T.            | N.V.T.                |
| DAMWAND, HOUT HARTLIJN                  | N.V.T.            | N.V.T.                |
| DAMWAND, STAAL HARTLIJN                 | N.V.T.            | N.V.T.                |
| DEKSLAAF, STAAL                         | N.V.T.            | N.V.T.                |
| DEKSLAAF, PREFAB BETON                  | N.V.T.            | N.V.T.                |
| BETONVORM, (varkensrug)                 | N.V.T.            | N.V.T.                |
| OPSLUITBAND 60x200MM                    | N.V.T.            | N.V.T.                |
| OPSLUITBAND 100x200MM                   | N.V.T.            | N.V.T.                |
| OPSLUITBAND 120x250MM                   | N.V.T.            | N.V.T.                |
| OPSLUITBAND 150x250MM                   | N.V.T.            | N.V.T.                |
| OPSLUITBAND 150x400MM                   | N.V.T.            | N.V.T.                |
| TROTTOIRBAND 130-150MM                  | N.V.T.            | N.V.T.                |
| TROTTOIRBAND 180-200MM                  | N.V.T.            | N.V.T.                |
| GELDEBAND, 70x200MM                     | N.V.T.            | N.V.T.                |
| STREKLAAG (LANGS GEVEL BOLWERK 5)       | N.V.T.            | N.V.T.                |
| GOOTTEGEL                               | N.V.T.            | N.V.T.                |
| TRAP                                    | N.V.T.            | N.V.T.                |
| LEUNING                                 | N.V.T.            | N.V.T.                |
| BETONSTRAATSTEEN                        |                   |                       |
| TEGELS 300x300MM                        |                   |                       |
| VLAKVERDICHTINGSLIJN                    | N.V.T.            | N.V.T.                |
| BLOEMBAK                                | N.V.T.            | N.V.T.                |
| VERDEELKAST                             | N.V.T.            | N.V.T.                |
| WEGGEHEUBLAIR, SCHRIKHEK                | N.V.T.            | N.V.T.                |
| BEBOUWING, (DAKRAND TUINHUIS BOLWERK 5) | N.V.T.            | N.V.T.                |
| 10.10 MAATGEVEND PROFIEL                | N.V.T.            | N.V.T.                |
| ASLIJN DIJKLICHAAM                      | N.V.T.            | N.V.T.                |
| PROFIEL VAN VRIJE RUIMTE                | N.V.T.            | N.V.T.                |
| BESCHERMINGSZONE A                      | N.V.T.            | N.V.T.                |
| BESCHERMINGSZONE B                      | N.V.T.            | N.V.T.                |
| WATERSTAATSWERK                         | N.V.T.            | N.V.T.                |
| KADEMUUR                                | N.V.T.            | N.V.T.                |

| SYMBOLLEN |                      |
|-----------|----------------------|
|           | DIJKPAAL             |
|           | TROTTOIRKOLK         |
|           | STRAATKOLK           |
|           | RIOLINSPECTIEPUT VWA |
|           | RIOLINSPECTIEPUT HWA |
|           | LICHTMAST            |
|           | BRANDKRAAN           |
|           | BOOM                 |
|           | VERKEERSBORD         |
|           | PAAL, KUNSTSTOF      |
|           | PAAL, BETON          |
|           | GAS                  |
|           | BEWEGWIJZERING       |
|           | RECLAMEZUIL          |
|           | PELBUS               |
|           | BRANDSTOPPUT         |
|           | DOORSPIJPUT          |

| SITUATIE BESTAAND                    | ARCERING SITUATIE | ARCERING DWARSPROFIEL |
|--------------------------------------|-------------------|-----------------------|
| GRK, (BESTAAND)                      | N.V.T.            | N.V.T.                |
| TEENSCHOT, (BESTAAND)                | N.V.T.            | N.V.T.                |
| ASFALTVERHARDING, (BESTAAND)         | N.V.T.            | N.V.T.                |
| DIJKER PVC, (BESTAAND)               | N.V.T.            | N.V.T.                |
| INSTEK WATERGANG, (BESTAAND)         | N.V.T.            | N.V.T.                |
| BODM WATERGANG, (BESTAAND)           | N.V.T.            | N.V.T.                |
| BEBOUWING, PEISCAALHUISJE (BESTAAND) | N.V.T.            | N.V.T.                |
| TROTTOIRBAND, 180-200MM (BESTAAND)   | N.V.T.            | N.V.T.                |
| BETONCONSTRUCTIE, BESTAAND           | N.V.T.            | N.V.T.                |
| STRAATBAKSTEEN, BESTAAND             | N.V.T.            | N.V.T.                |
| GOOTCONSTRUCTIE, BESTAAND            | N.V.T.            | N.V.T.                |
| HWA, PVC 125PM                       | N.V.T.            | N.V.T.                |

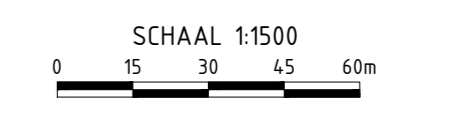

**Versterking Waddenzeedijk Texel**  
 Opdrachtgever: **HNK**  
 Tekeningsovername: **Legger - Situatie**  
 Sectie: **7ABC**  
 Status: **Definitief**  
 Datum: 25-01-2020  
 Schaal: 1:500  
 Blad: 2/13  
 Revisie: 10  
 Doc. No.: -  
 Doc. Type: TEKENING  
 Project No.: HNK-15-1030-1000-C  
 Tekeningsovername: S07ABC-SIT-0002

Situatie - Sectie 07ABC  
(schaal 1:1.500)